



令和6年度 社会資本整備総合交付金事業 市営住宅家原団地4・5号棟長寿命化工事 実施設計業務委託

金抜設計書

業 務 番 号 2024038500

業 務 名 令和6年度 社会資本整備総合交付金事業 市営住宅家原団地4・5号棟長寿命化工事 実施設計業務委託

履 行 場 所 加東市家原616番地2（市営住宅家原団地4・5号棟）

兵庫県 加東市

[illegible]

番 号	名 称	内 容	数 量	単位	単 価	金 額	備 考
	令和6年度	社会資本整備総合交付金事業	市営住宅家原団地4・5号棟長寿命化工事	実施設計業務委託			
1	実施設計業務		1.0	式			
	改 計						
2	諸経費		1.0	式			
	改 計						
3	技術料等経費		1.0	式			
	改 計						
	委託価格						
	消費税相当額						
	委託費						

番 号	名 称	内 容	数 量	単位	単 価	金 額	備 考
1	実施設計業務（長寿命化改修）	家原団地 4 号棟・5 号棟					
		公営住宅 第六号第1類					
	直接人件費 業務人	設計業務（建築・設備）		人			
	追加業務	積算業務		人			
	計						

令和 6 年度
社会資本整備総合交付金事業

市営住宅家原団地 4 ・ 5 号棟長寿命化工事
実施設計業務委託仕様書

加 東 市

仕 様 書

- 1 委託番号 2024038500
- 2 委託名称 令和 6 年度 社会資本整備総合交付金事業
市営住宅家原団地 4・5 号棟長寿命化工事 実施設計業務委託
- 3 委託場所 加東市家原 6 1 6 番地 2 (市営住宅家原団地 4・5 号棟)
- 4 対象建物 アスファルトシングル葺屋根 RC 壁式構造
4 階建 延床面積 613.93 m²
- 5 現 状 家原団地 4・5 号棟は平成 7 年に建設され、以降大規模な改修は行われていない。
内部については、高齢化に伴う段差の解消、手すりの設置が必要である。
設備機器については、建設当初の仕様のため、現代のライフスタイルに即した整備（機能向上したユニットバスへの取替や 3 点給湯）が必要である。
- 6 工事内容 (1)次に掲げる設計業務
① 設備機器改修工事
(ユニットバス取替及び天井・壁取合い補修共、
3 点給湯新設)
② 手すり設置工事 (浴室、トイレ、洗面所、玄関)
(2)内容変更に伴う設計図書の修正及び積算変更業務

(適用範囲)

- 第 1 条 本特記仕様書は、建築設計業務（建築意匠、建築構造、電気設備、機械設備の設計業務及び積算業務をいうものとし、以下「設計業務」という。）の委託に適用する。
- 2 加東市が発注する「令和 6 年度 社会資本整備総合交付金事業 市営住宅家原団地 4・5 号棟長寿命化工事 実施設計業務委託」（以下、「本業務」という。）に適用する。
本業務の履行にあたっては、この仕様書に基づき実施する。

(目的)

- 第 2 条 市営住宅家原団地 4・5 号棟の長寿命化工事の実施設計を適正に行うために本業務を実施する。

(履行期間)

- 第3条 本業務の履行期間は、次の通り。
契約締結日の翌日から令和6年10月31日まで

(現地調査及び交通安全対策)

- 第4条 受託者は、設計業務着手前に現地調査を行う場合は、団地内居住者や一般車両を優先し、通行に注意すること。また、必要に応じて現場周辺に、誘導看板の設置及び安全対策の表示を行うこと。作業員及び調査員の車両については、指定の位置に駐車し、無断で付近の道路や空き地に駐車しないように注意すること。指定の位置については委託者と十分に協議し決定すること。

(設計業務の実施)

- 第5条 設計業務を実施するに当たり、発注者が計画している事業費及び延べ面積等を遵守し、設計条件に基づいて実施する。
- 2 業務の実施に当たっては、発注者と十分な連絡を保ち、基本方針については発注者の指示及び承諾を受ける。
 - 3 業務の実施に当たっては、建築基準法その他関係法令及びその他これに基づく条例規則等の規定を遵守する。特記なき場合は、国土交通省大臣官房官庁営繕部監修及び制定の基準（最新版）を基本とする。
 - 4 設計業務で協力事務所を使用する場合は、発注者と協議し承諾を受ける。
 - 5 業務に関して疑義の生じた場合は、速やかに発注者と協議する。

(設計業務の範囲)

- 第6条 設計業務は、国土交通省告示第98号別添一第1項（設計に関する標準業務）に掲げる基本設計及び実施設計とする。
- 2 本業務開始後、その内容に変更又は追加等が発生した場合において、受託者は、市監督員の指示により変更又は追加等の業務を履行する。
 - 3 前項の変更又は追加等に伴う契約金額の変更は、原則として行わない。ただし、著しく金額が変更する場合はこの限りでない。

【設計業務】

- (1) 本業務に係る標準仕様書は、国土交通省大臣官房官庁営繕部監修「公共建築改修工事標準仕様書（最新版）」による。
- (2) 積算業務は、市監督員の承諾を受けた設計図書及び適用基準等によって行う。
- (3) 設計に係る成果図書は、基本設計図書及び実施設計図書一式のほか、実施に係る申請関係書類全て含むものとする。
- (4) 内訳書については、市指定の様式による。内容は「表紙・内訳・各工事大項目内訳・各工事小項目内訳・代価表・数量計算書・単価決定根拠表・見積書・カタログ」により構成するものとする。
- (5) 成果品は下記のとおり、提出する。

ア	図面（C A Dデータ及びA 3 版白焼図面）	1 部
イ	内訳書	1 部
ウ	関係資料集	一式
エ	見積り書（3 社以上）	一式
オ	その他発生した資料	一式
カ	監督員が指示するもの	一式
キ	電子データ（C D R 内訳 エクセル、R I B C CAD データ）	一式

※図面電子データは、J W W ・ D X F ・ S F C の 3 形式とする。それ以外の形式については、変換ソフト等を使用し、J W W 形式に変換すること。特に他の形式から J W W 形式に変換した場合は、線種、文字等をよく確認すること。

＜委託者が提供できる資料＞

- i 市営住宅現地調査報告書
4・5号棟建屋（付帯設備含まず）
- ii 竣工図面
コピー又はP D F

（管理技術者等の資格要件等）

第9条 管理技術者等（管理技術者、主任技術者、担当技術者）及び建築工事監理業務の管理技術者については、一級建築士とする。設計業務については、施設の目的を十分把握した上で設計業務をおこなう。

(その他)

第10条 受託者は、業務において関係法令、その他関係基準書、指針等を遵守し綿密な調査をする。

- 2 委託者は、成果品に契約不適合があるときは、受託者に対しその契約不適合の修補を請求し、又は修補に代え若しくは修補とともに損害の賠償を請求することができるものとする。
- 3 受託者は、委託者の検査を受け合格し成果品を納入したとしても、契約不適合が発見された場合は、修補及び損害賠償を免れないものとする。
- 4 受託者は、成果品を委託者の許可なしに他のいかなる者に対して、公開、閲覧、複写、貸出、譲渡してはならない。
- 5 その他必要とする事項については、委託者、受託者双方で協議のうえ決定するものとする。

以上

市監督員

加東市都市整備部 都市政策課 (0795-43-0517)

特記仕様書

(積算業務における単価及び価格の実勢価格帯設定について)

当業務において成果図書に基づく積算業務を実施するにあたり、製造業者又は専門工事業業者の見積価格等を参考にして単価及び価格を算定する場合は、必要に応じてヒアリング等を行い市中における取引状況等（実勢価格帯）を確認するものとする。


特に以下①～⑤については、必ずメーカーヒアリングや市場調査、近隣工事实績調査等により市中における取引状況等を確認し、見積価格等に対する実勢価格の比率（査定率（掛け率））の根拠となる資料を成果品に添付すること。

- ① 工事設計額が3,000万円以上となる工事
- ② 全体工事に対する電気工事、設備工事の比率が50%以上の工事
- ③ 単独工種の発注工事（例：エレベーター工事のみ、LED更新工事のみ等）
- ④ 特殊工法を使用するもの
- ⑤ メーカー制作に3カ月以上要する設備や機器発注

製造業者又は専門工事業業者等の見積は原則3社以上で比較し、最安値に査定率を乗じることで、設計単価及び価格を決定するものとする。

見積書の取得においては、起工の起案日が有効期間内となるよう努力をすること。


なお、カタログ価格を参考にして単価及び価格を算定する場合においても、同種製品を多量に使用する場合は同様にメーカーヒアリング等により、市中における取引状況等（実勢価格帯）を確認し、査定率（掛け率）根拠となる資料を成果品に添付すること。

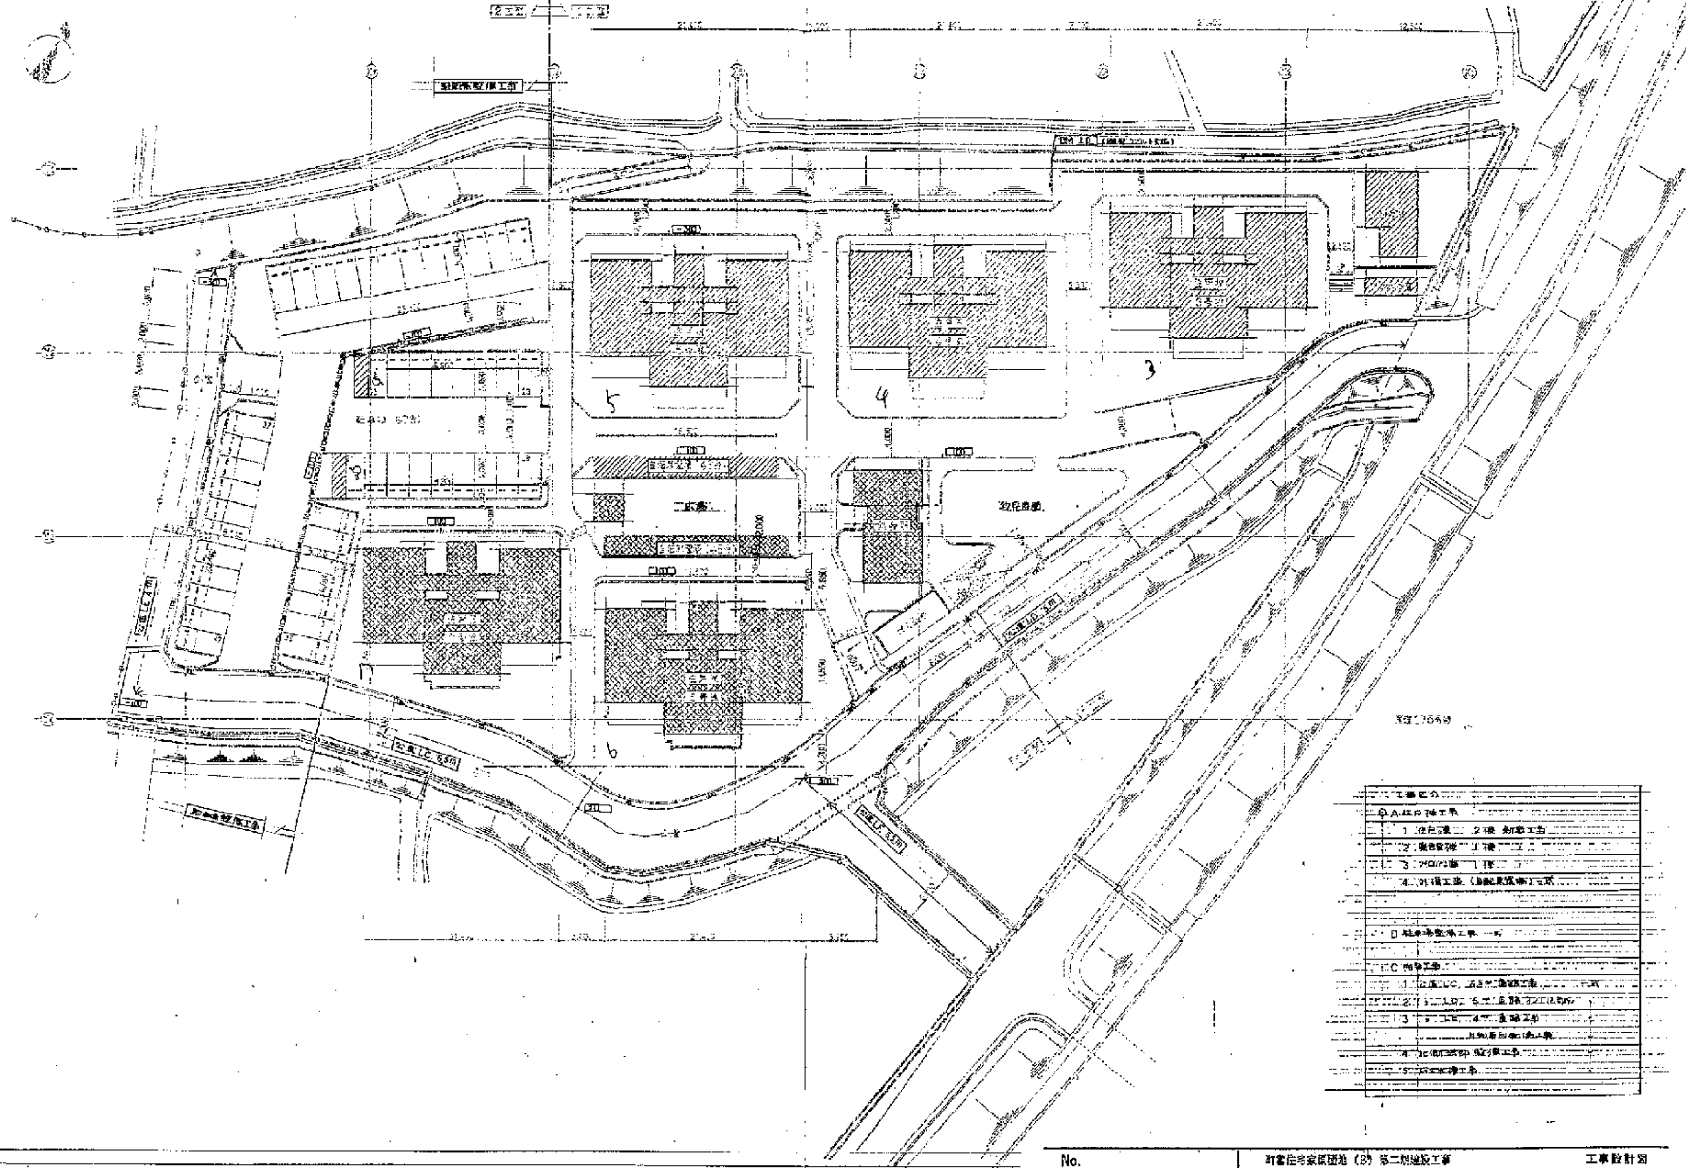



9. 4. 1
10. 4. 15



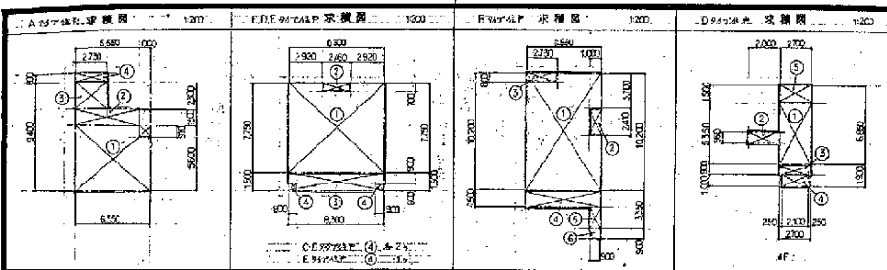

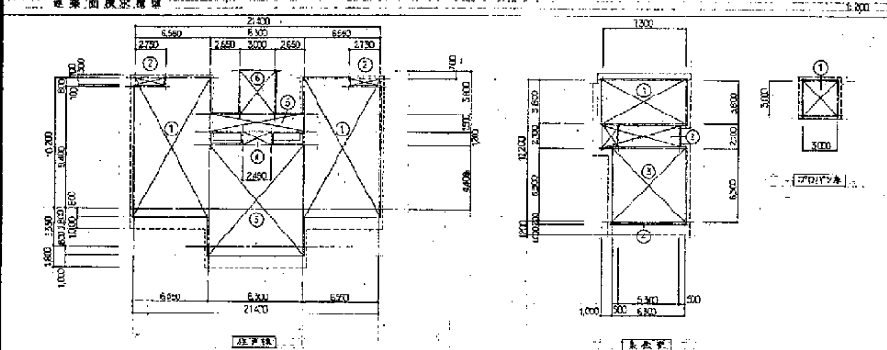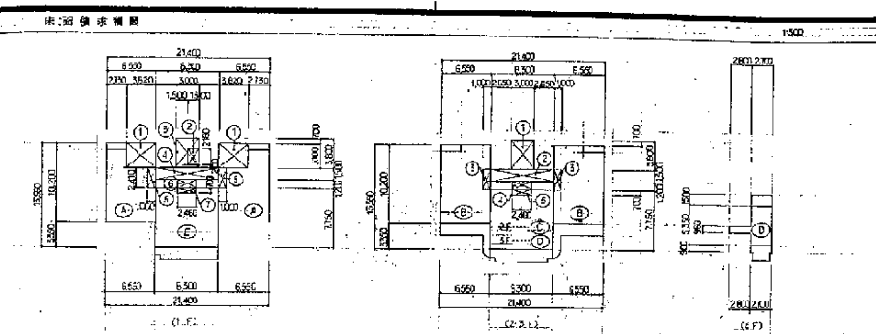
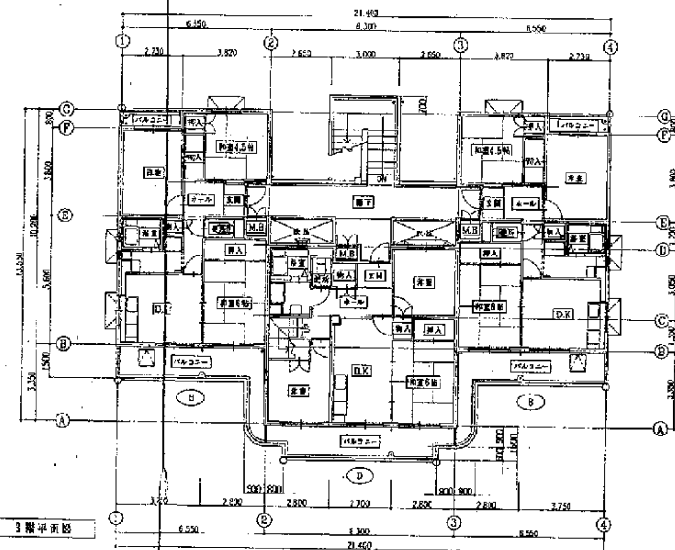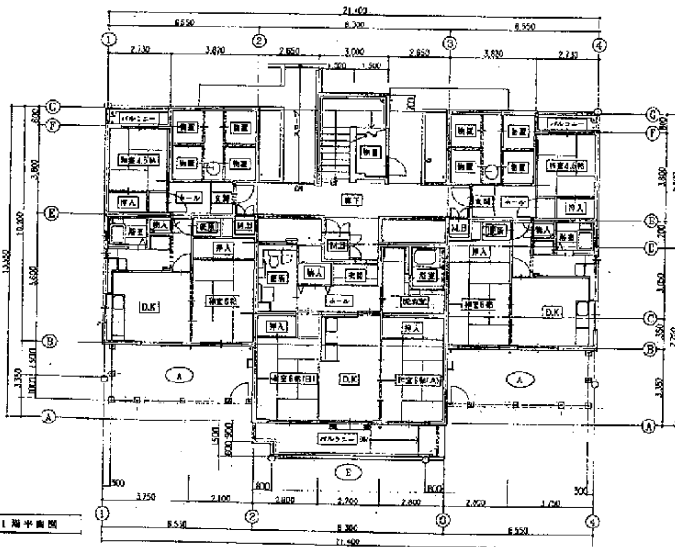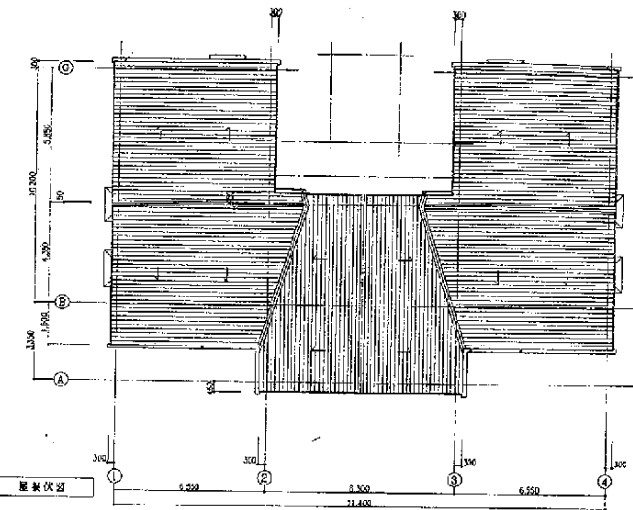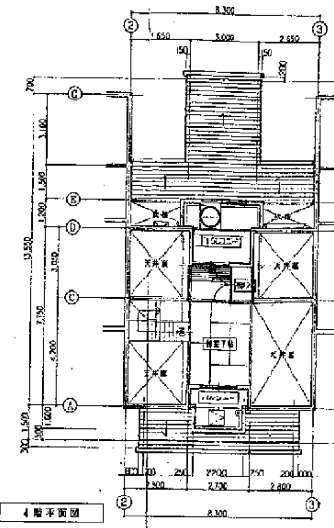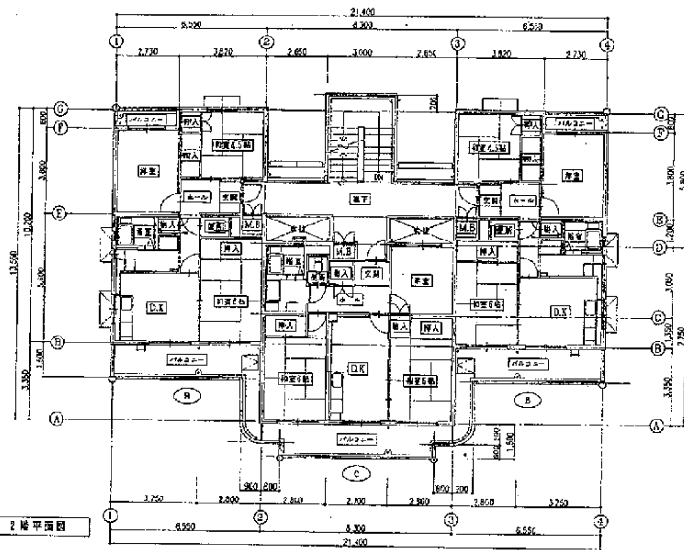


3.4.7
3.4.7


平面図 屋脊伏図 S : 1:100 D : 1:100

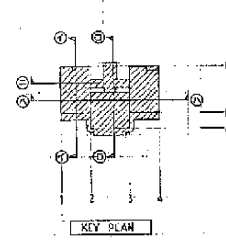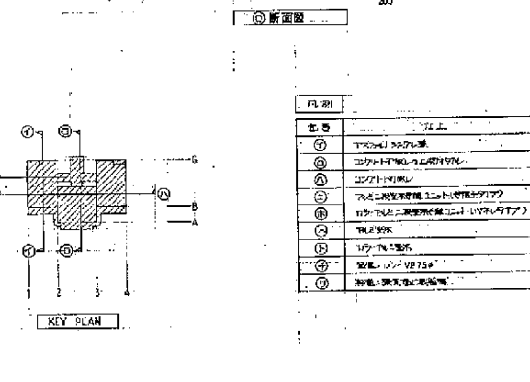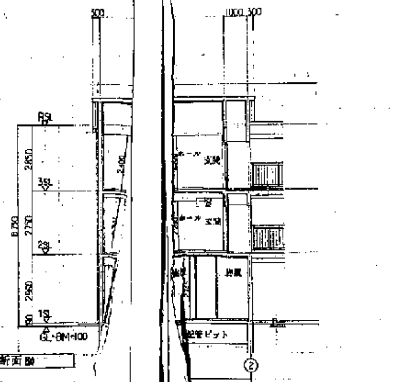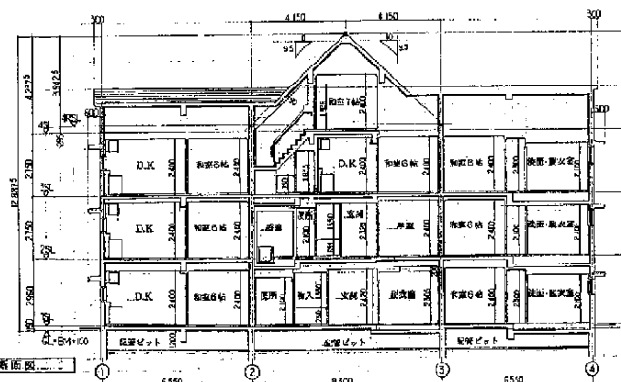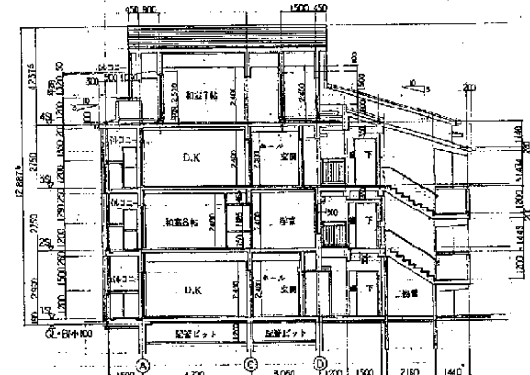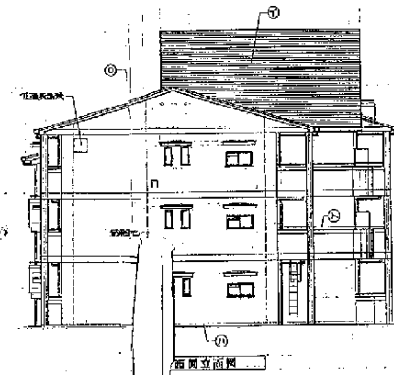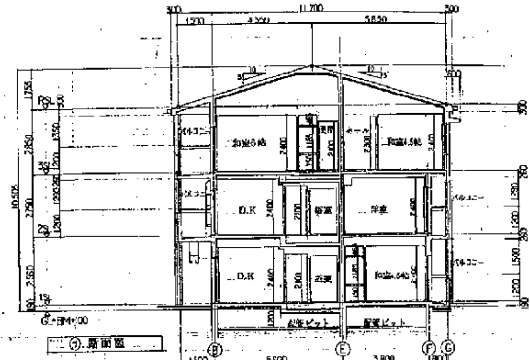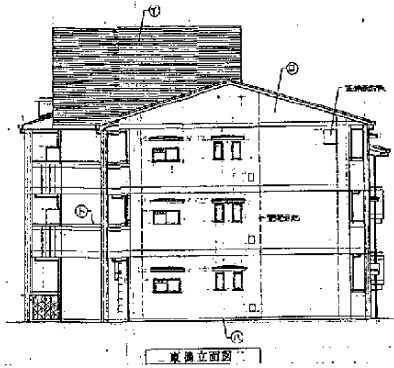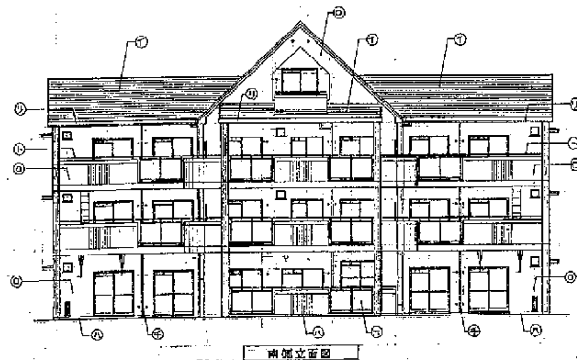



10. 4. 11



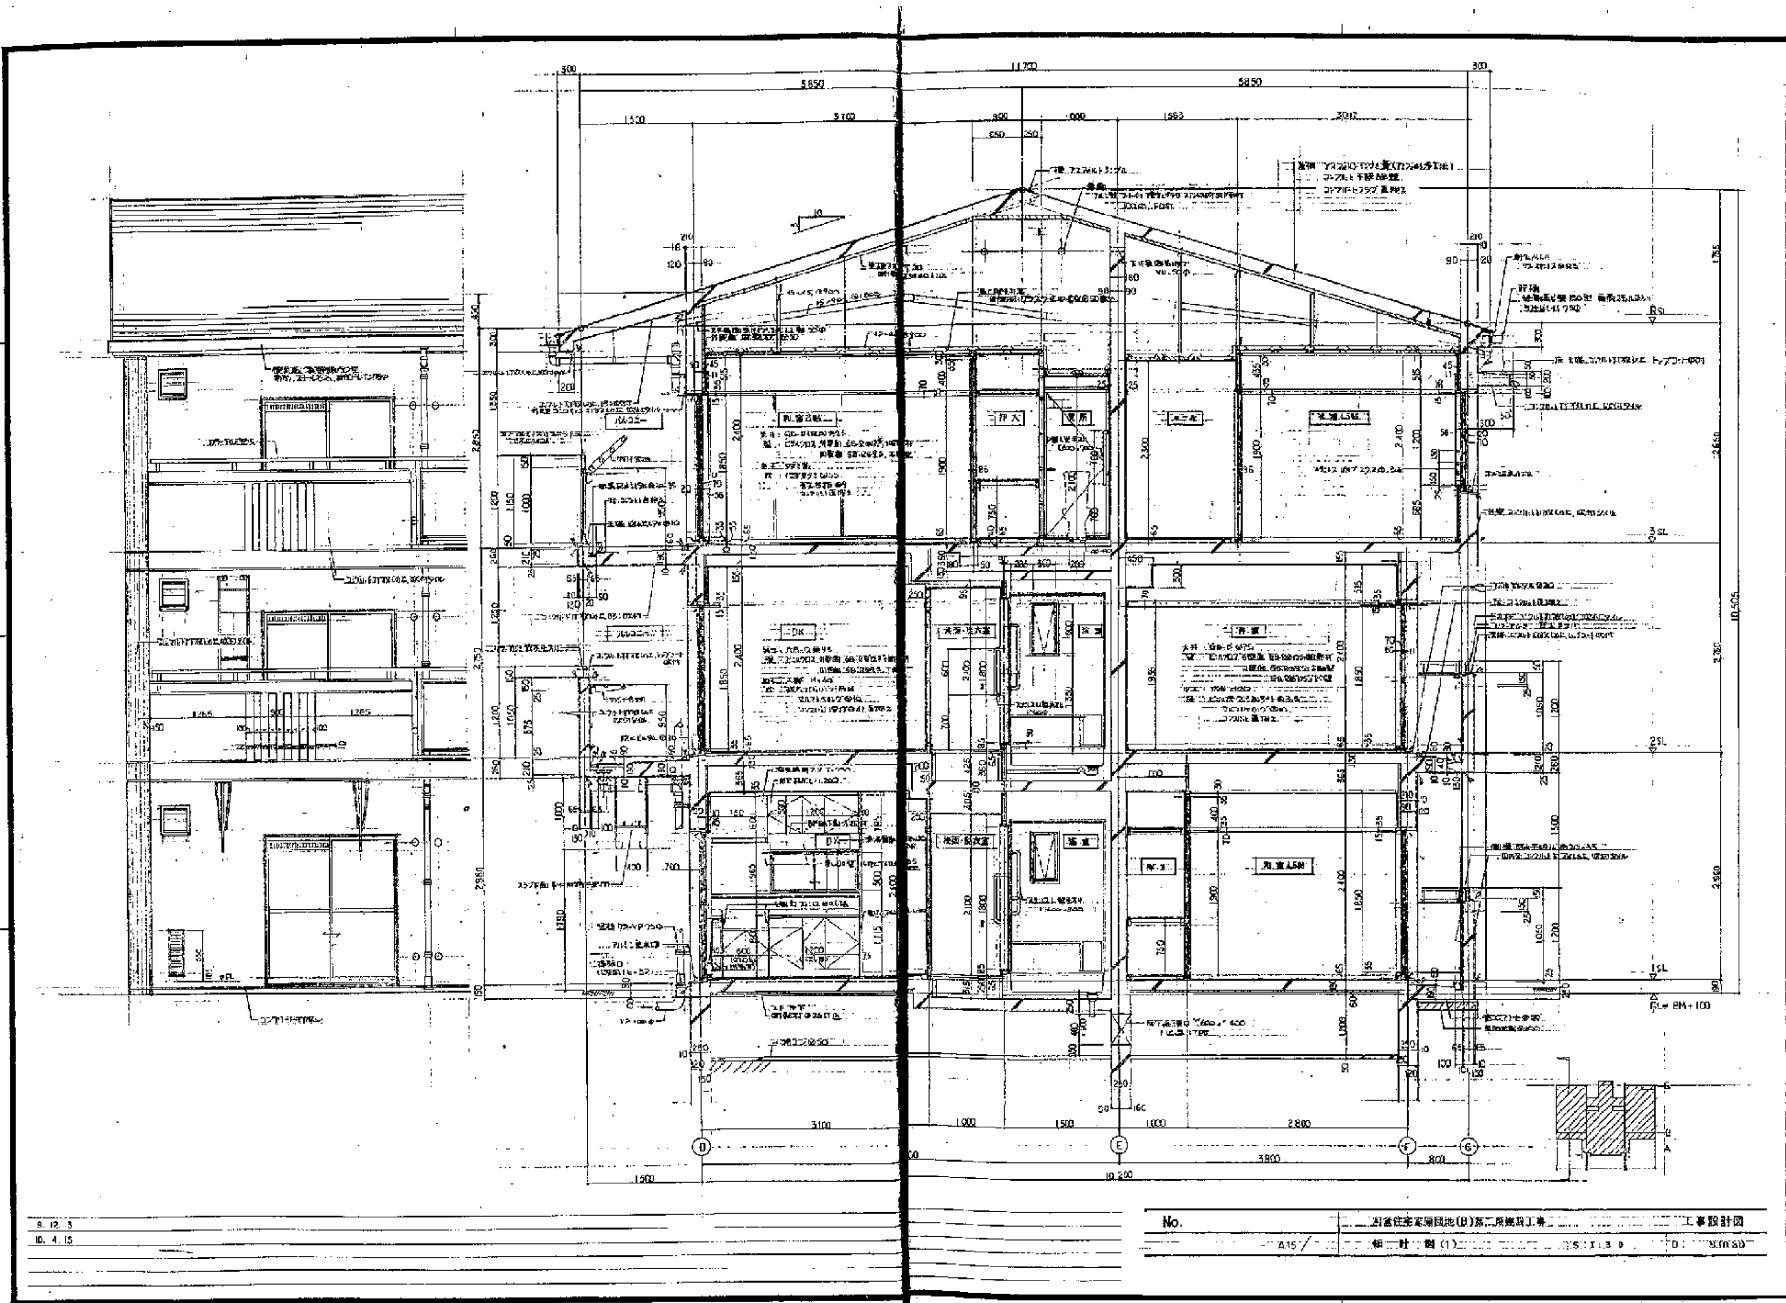

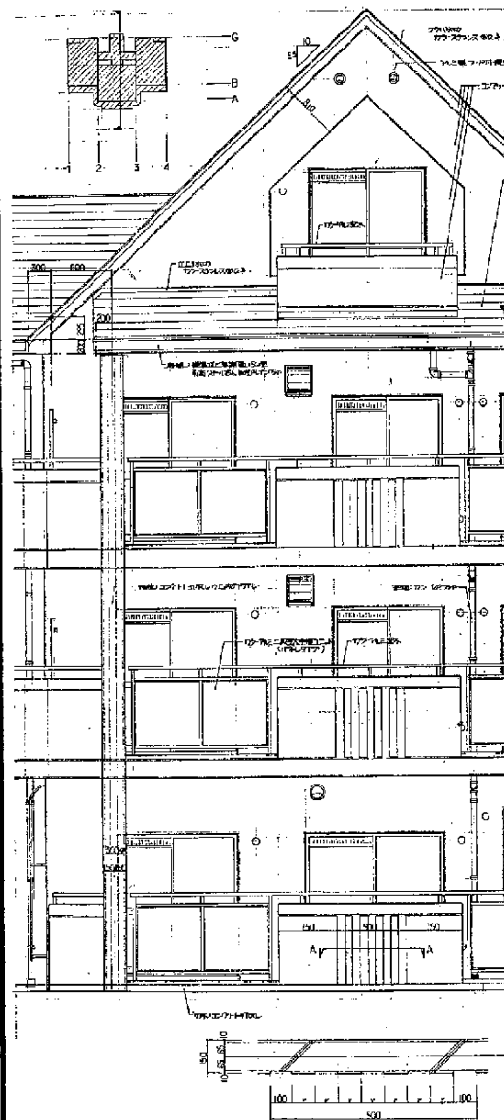


8.4.7
8.12.3
10.4.15

1/100 (A-A) 断面図

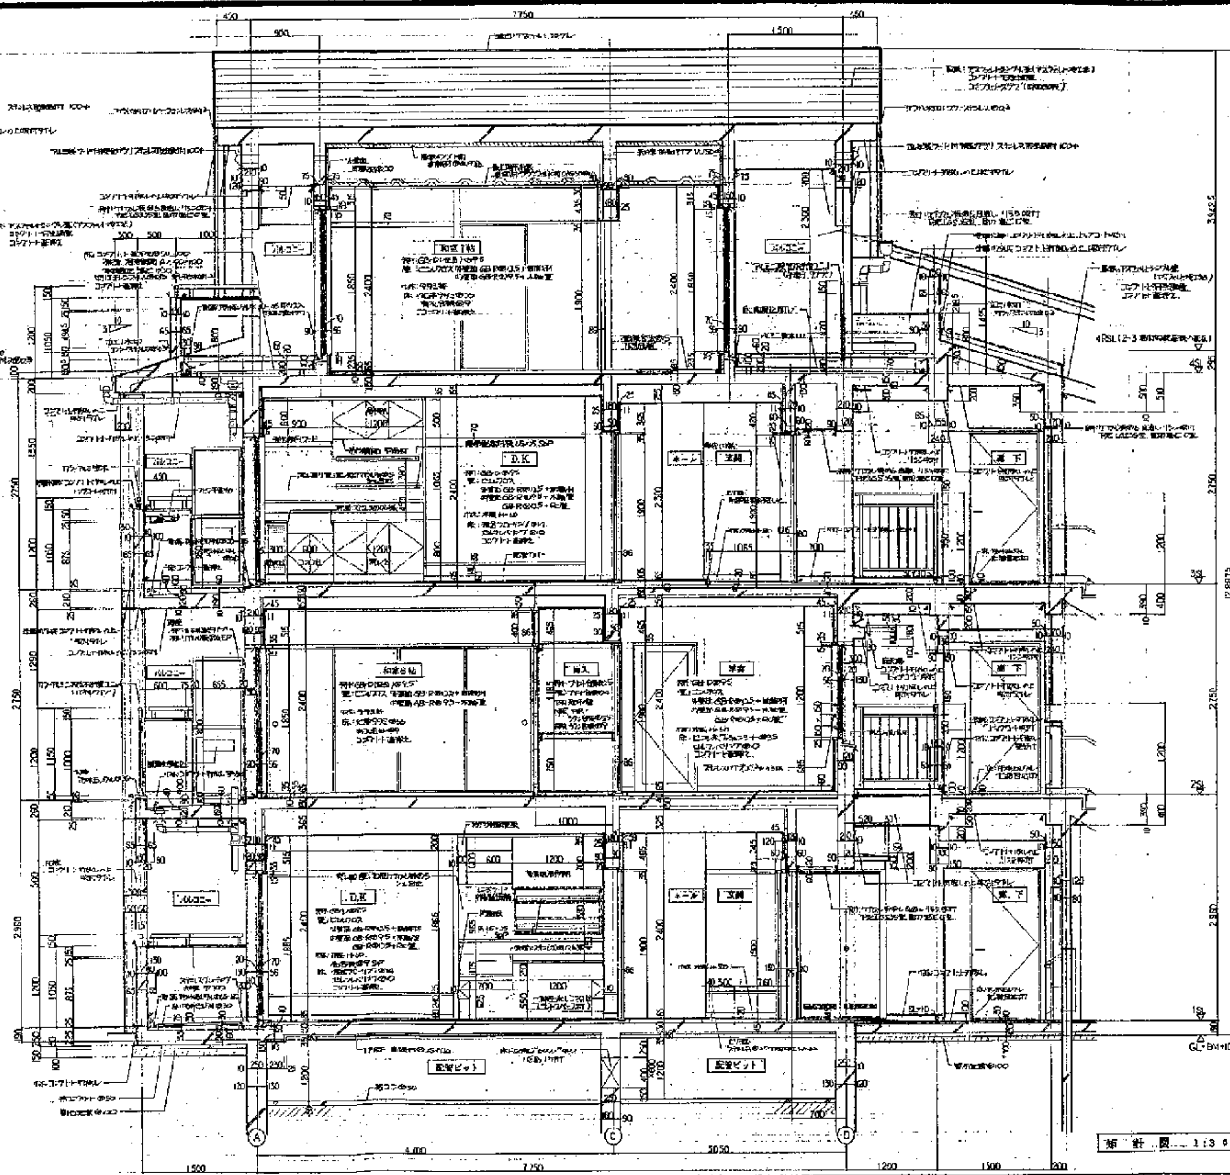

縮小 1:100


No.	町営住宅用地(B)第二期建設工事	工事設計図
A16	縮小 1:100	D: 0.000

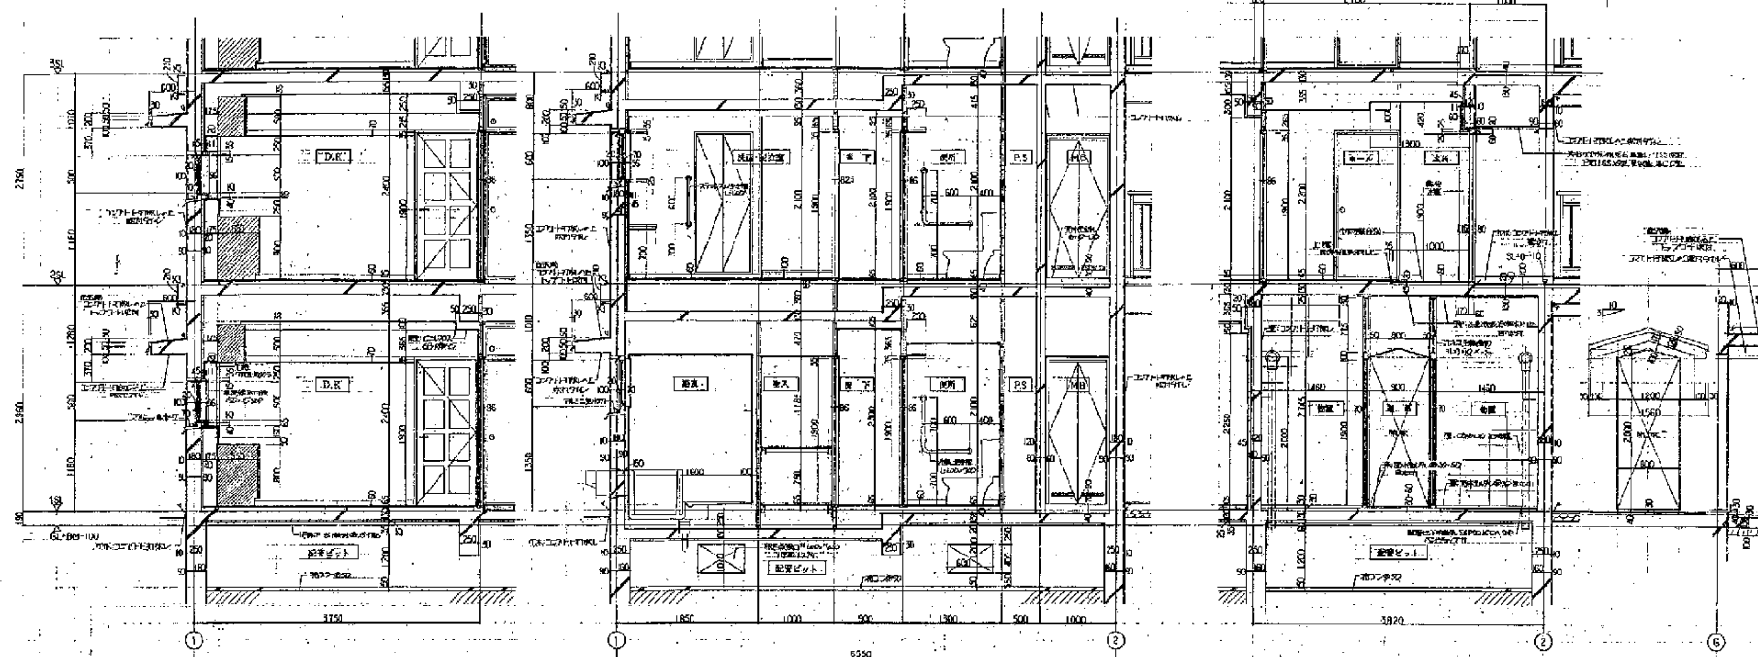

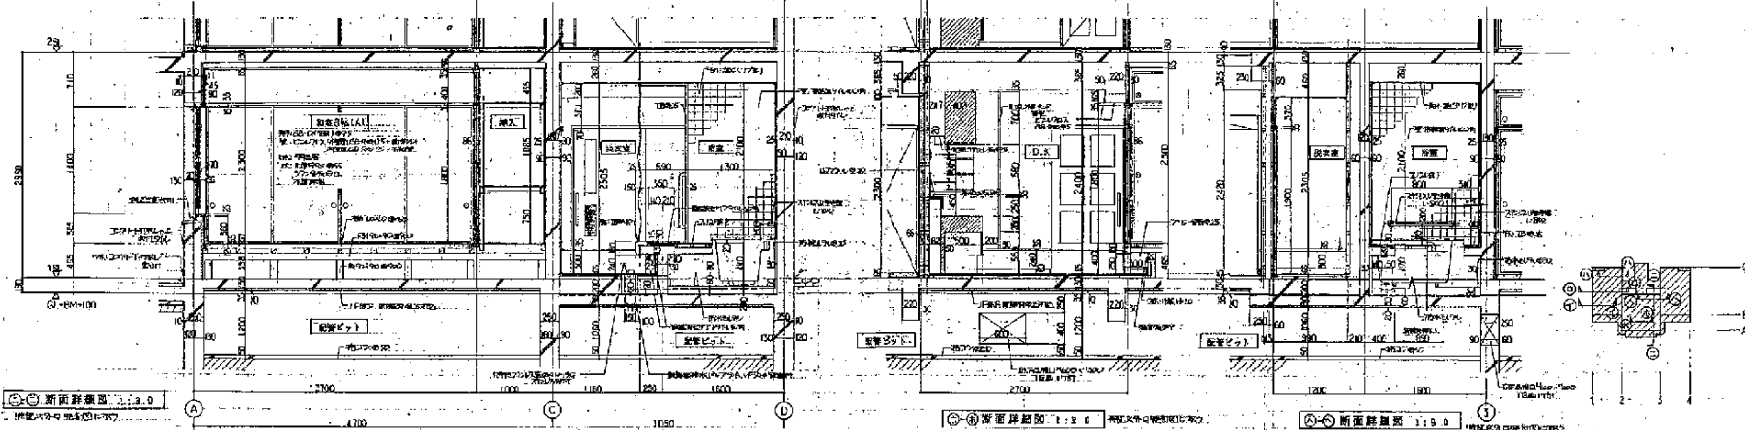
9.12.5
10.4.15

A18	断面詳図(12)	S: 1:3.0 D: 6.10.99

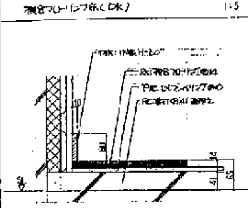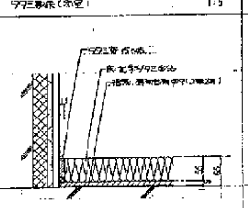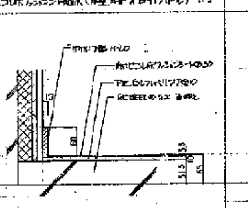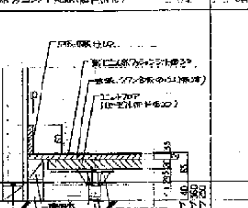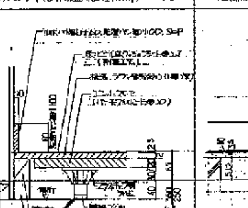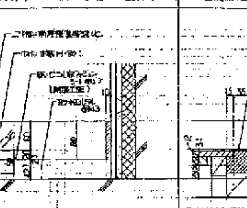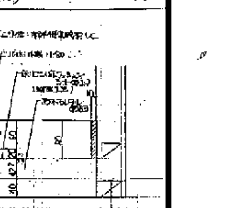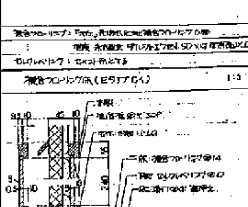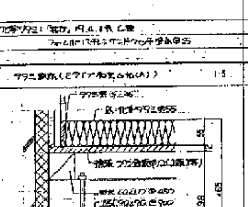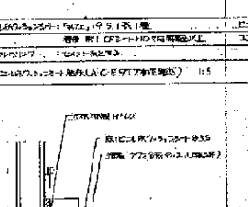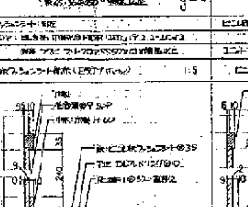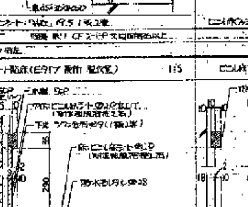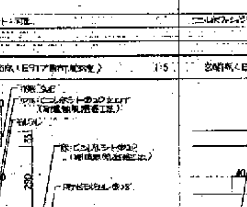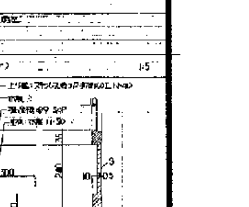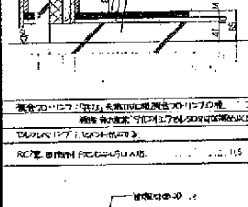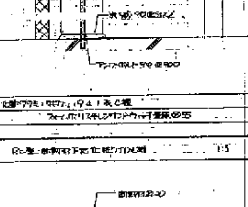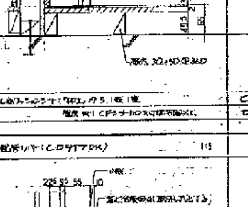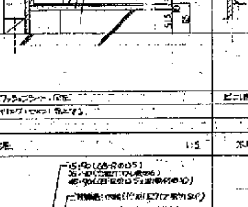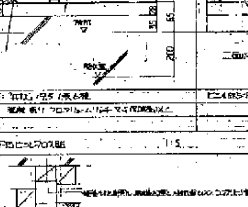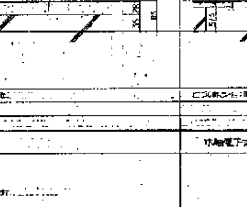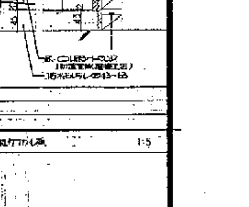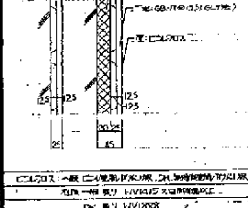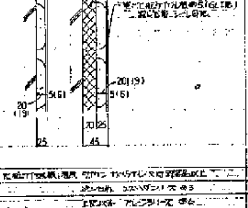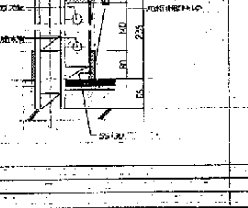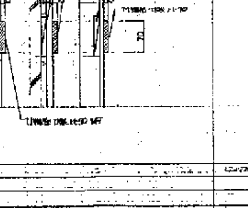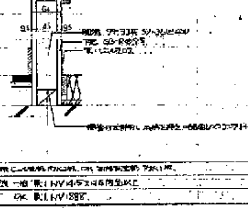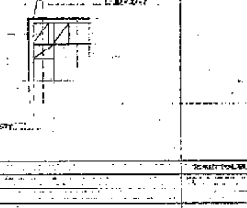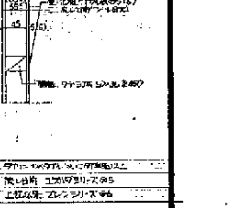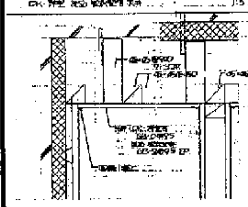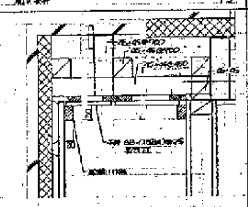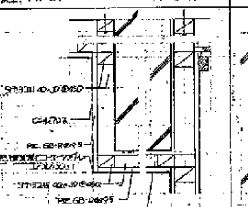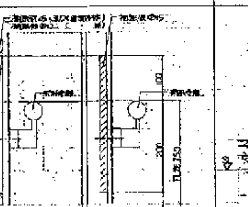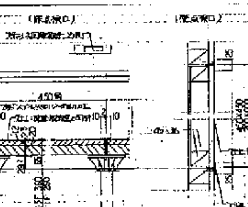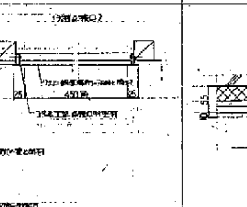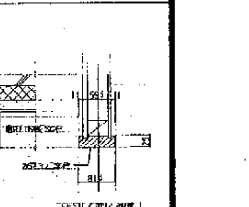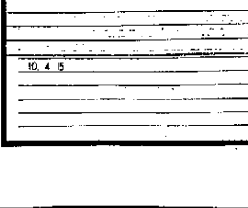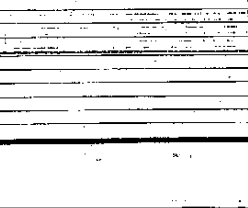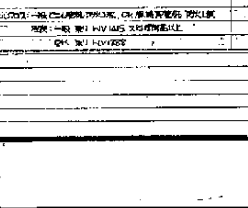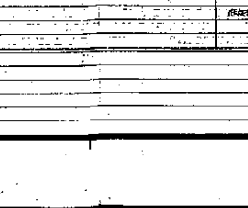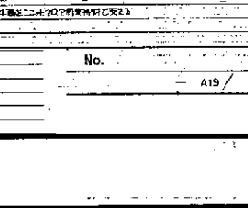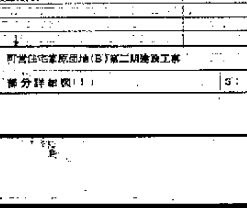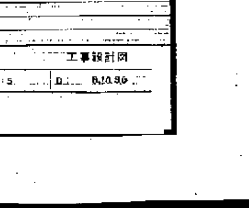 1-5	 1-5	 1-5	 1-5	 1-5	 1-5	 1-5
 1-5	 1-5	 1-5	 1-5	 1-5	 1-5	 1-5
No.


工事設計図

A19


部分詳細図(1)

S:


1/5


D:

B3.8.80

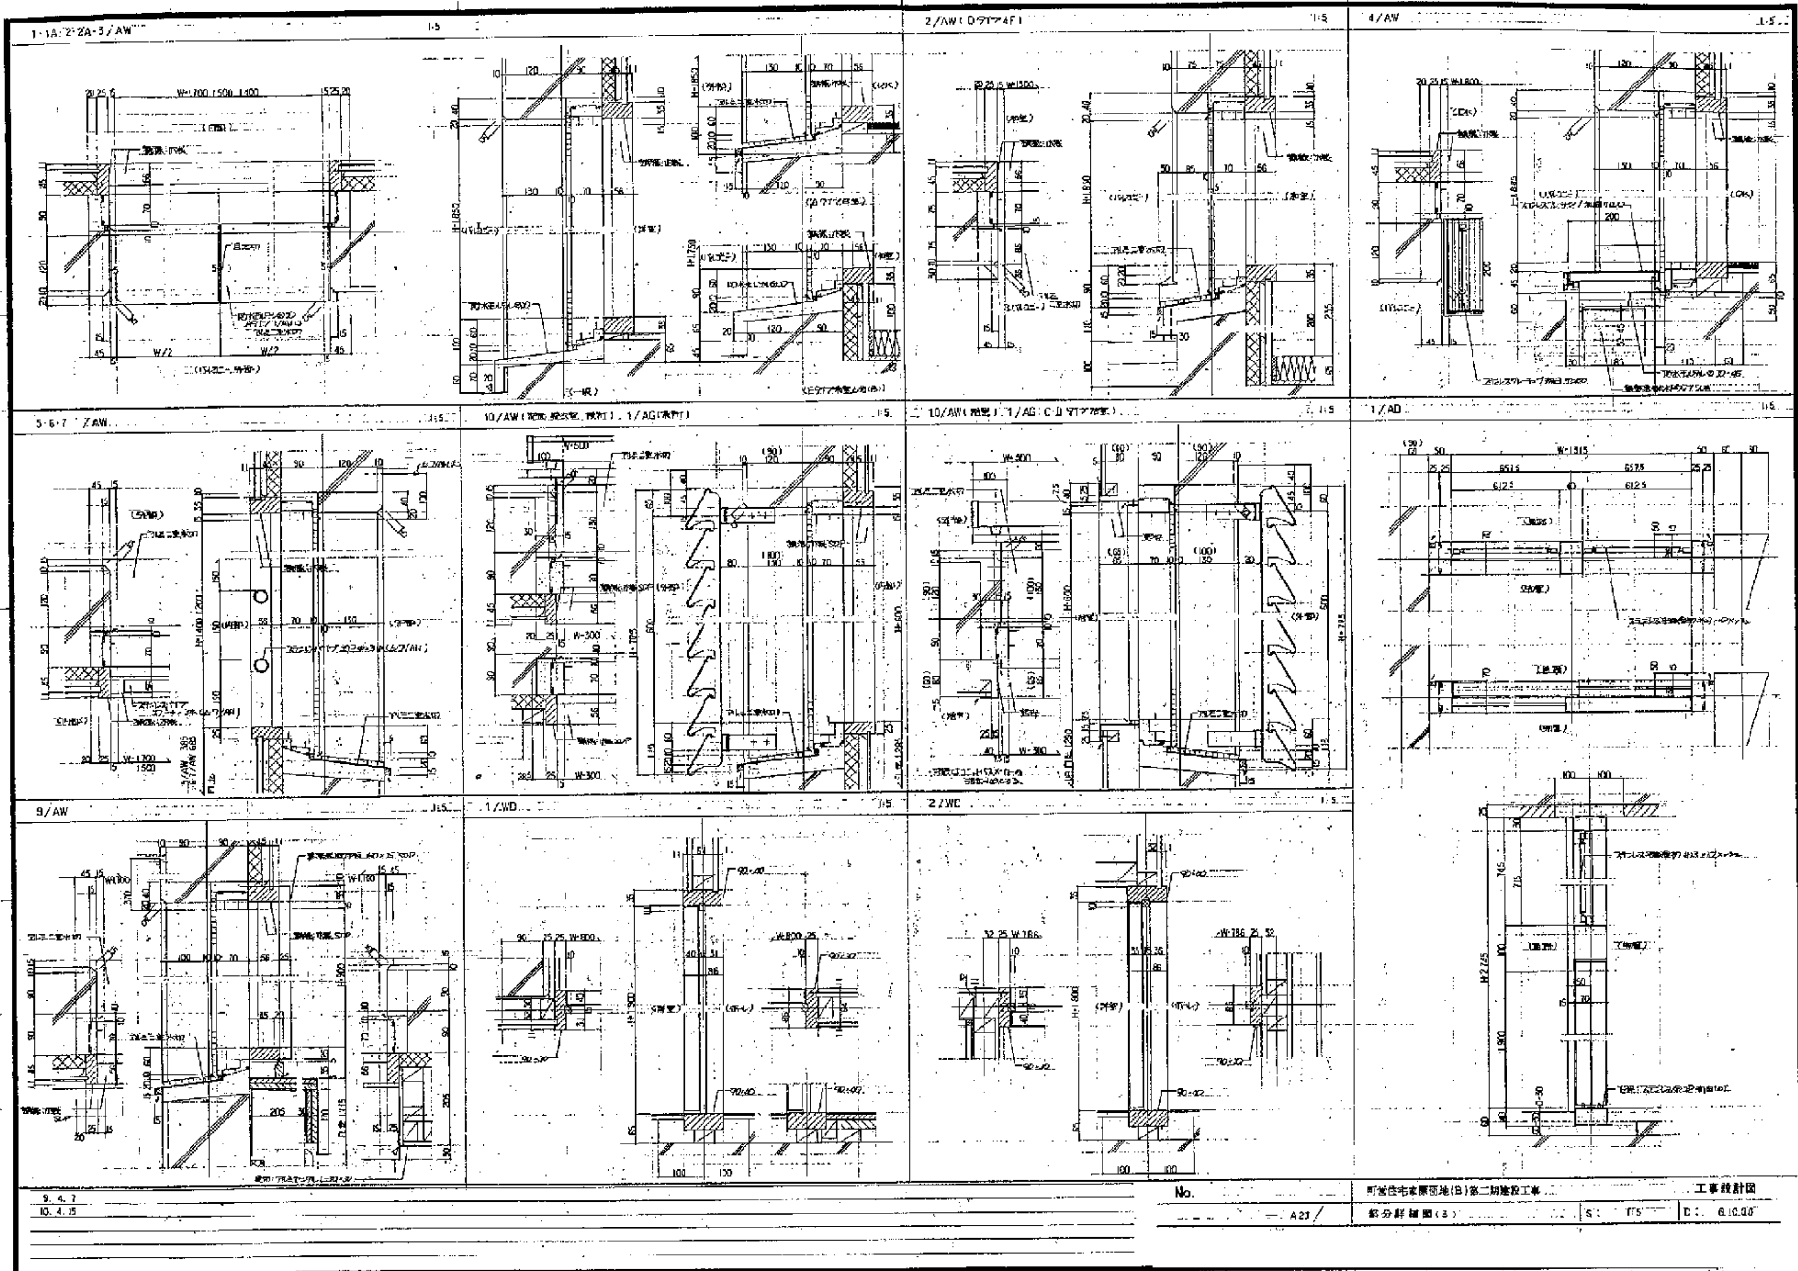



No.	町営住宅東原団地(旧)第2期建設工事	工事設計図

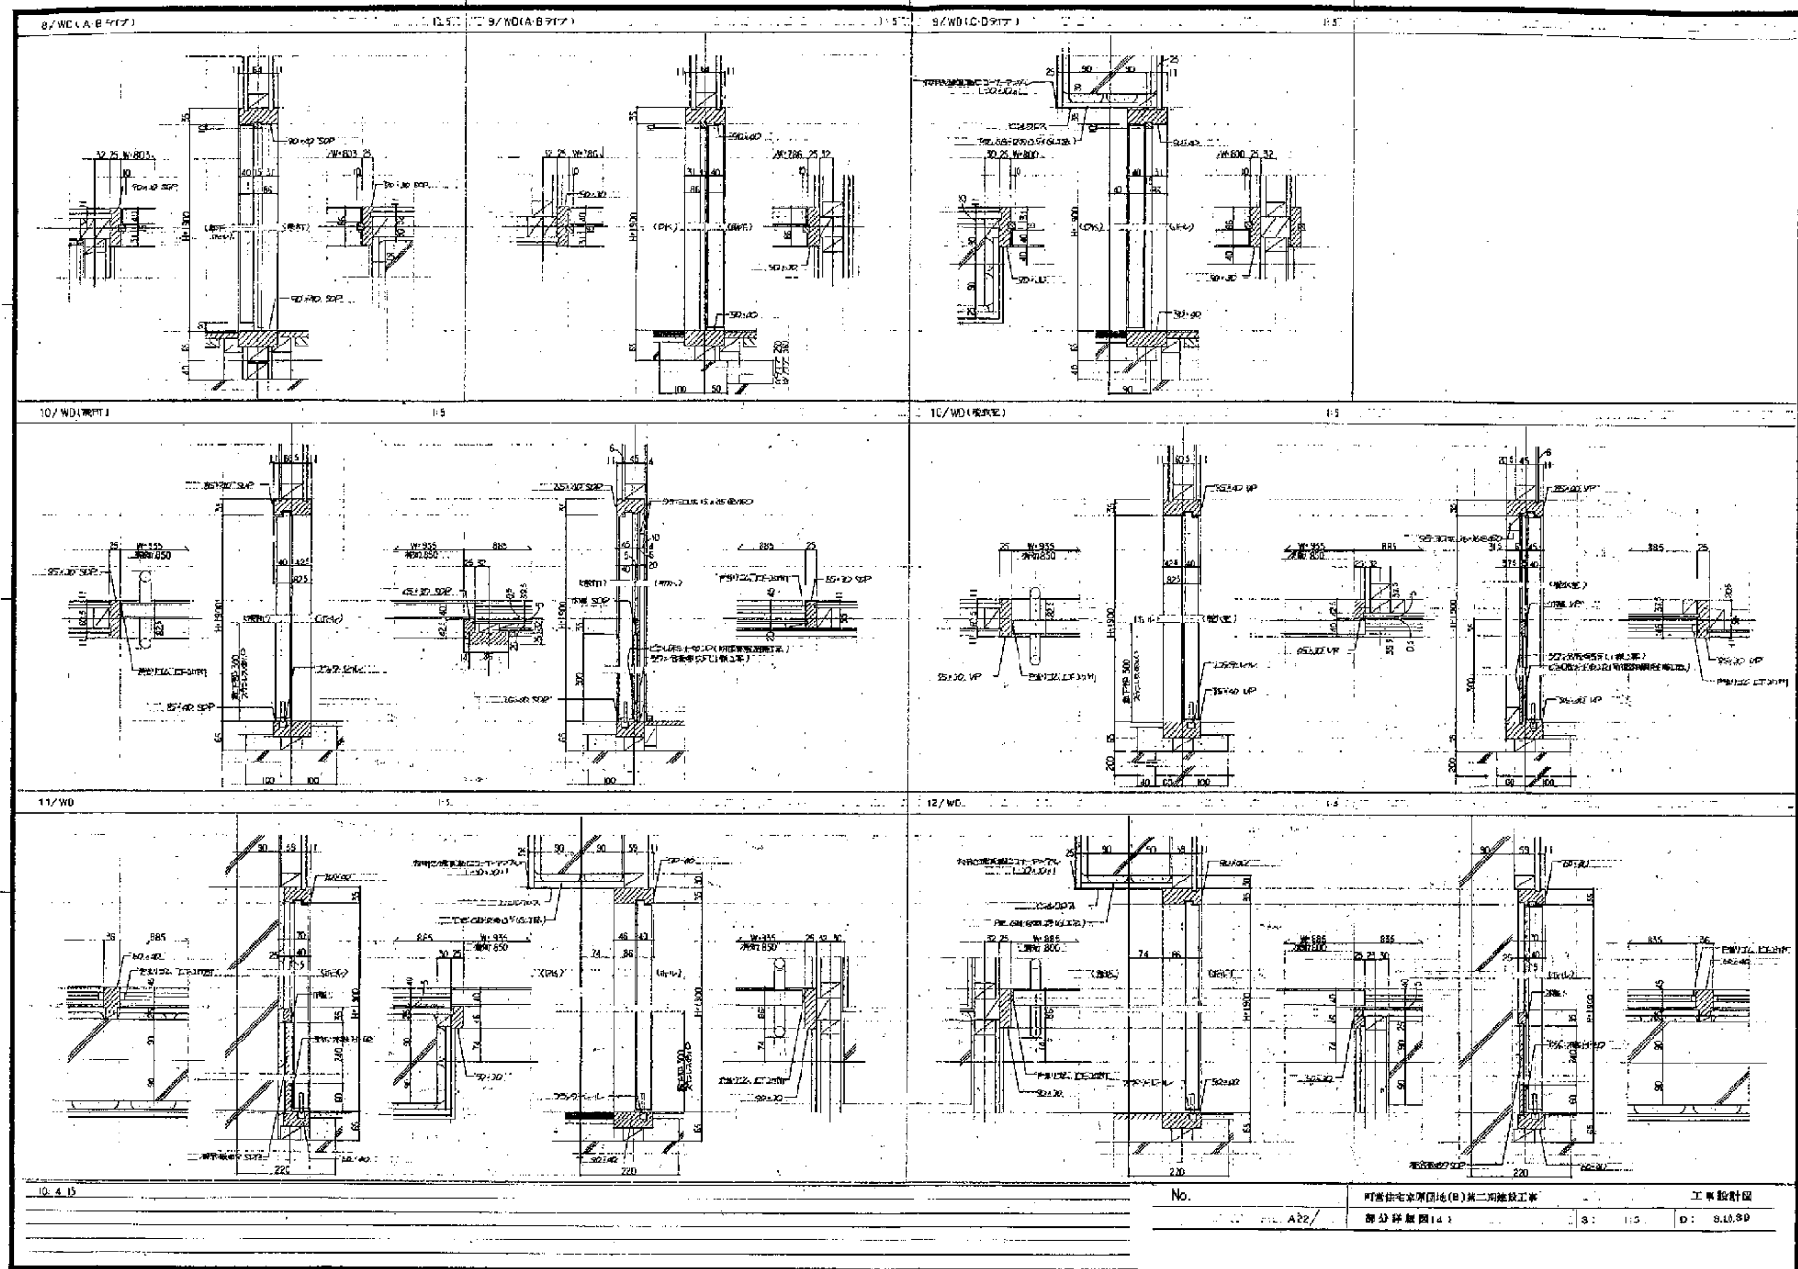

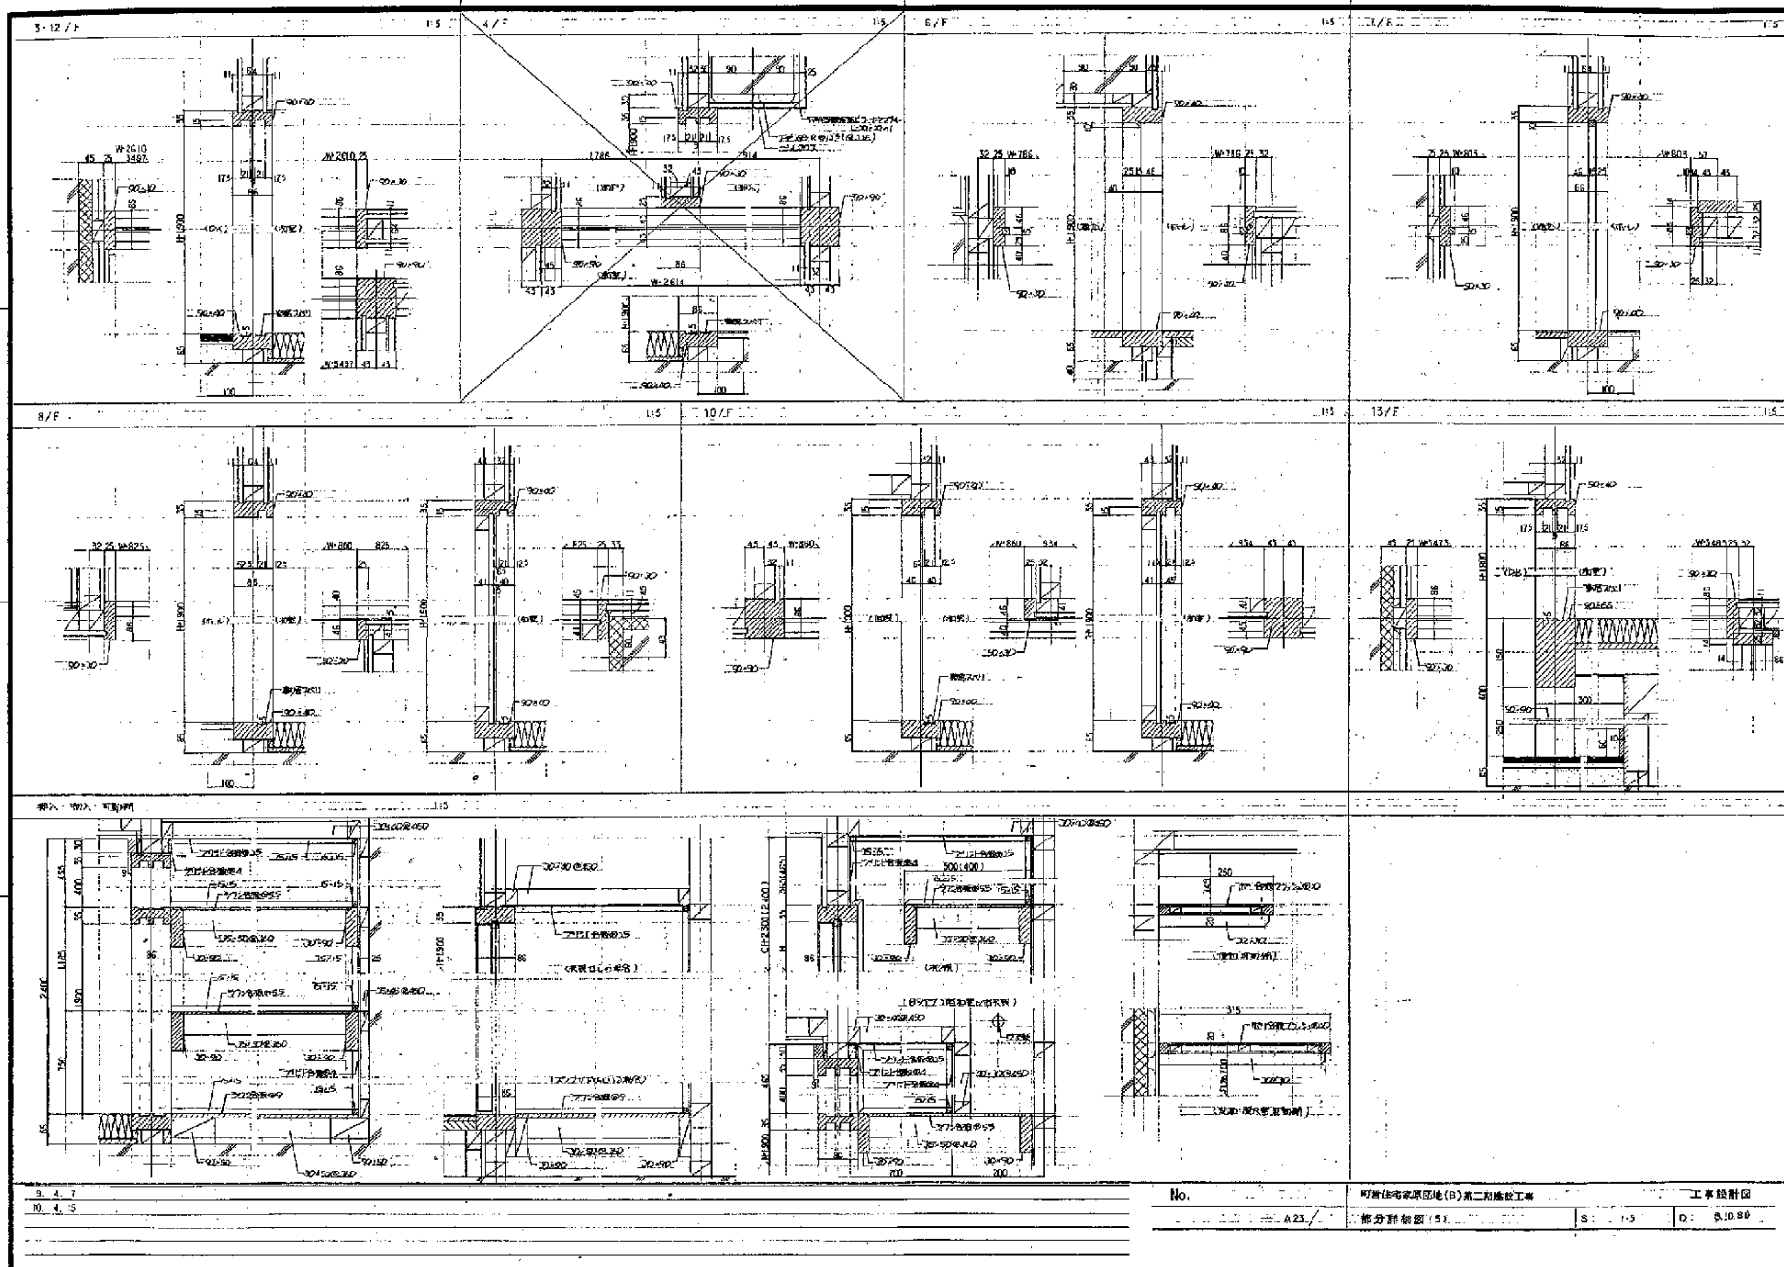


A23	部分詳細図(5)	S: 1/3 D: 8.10.80

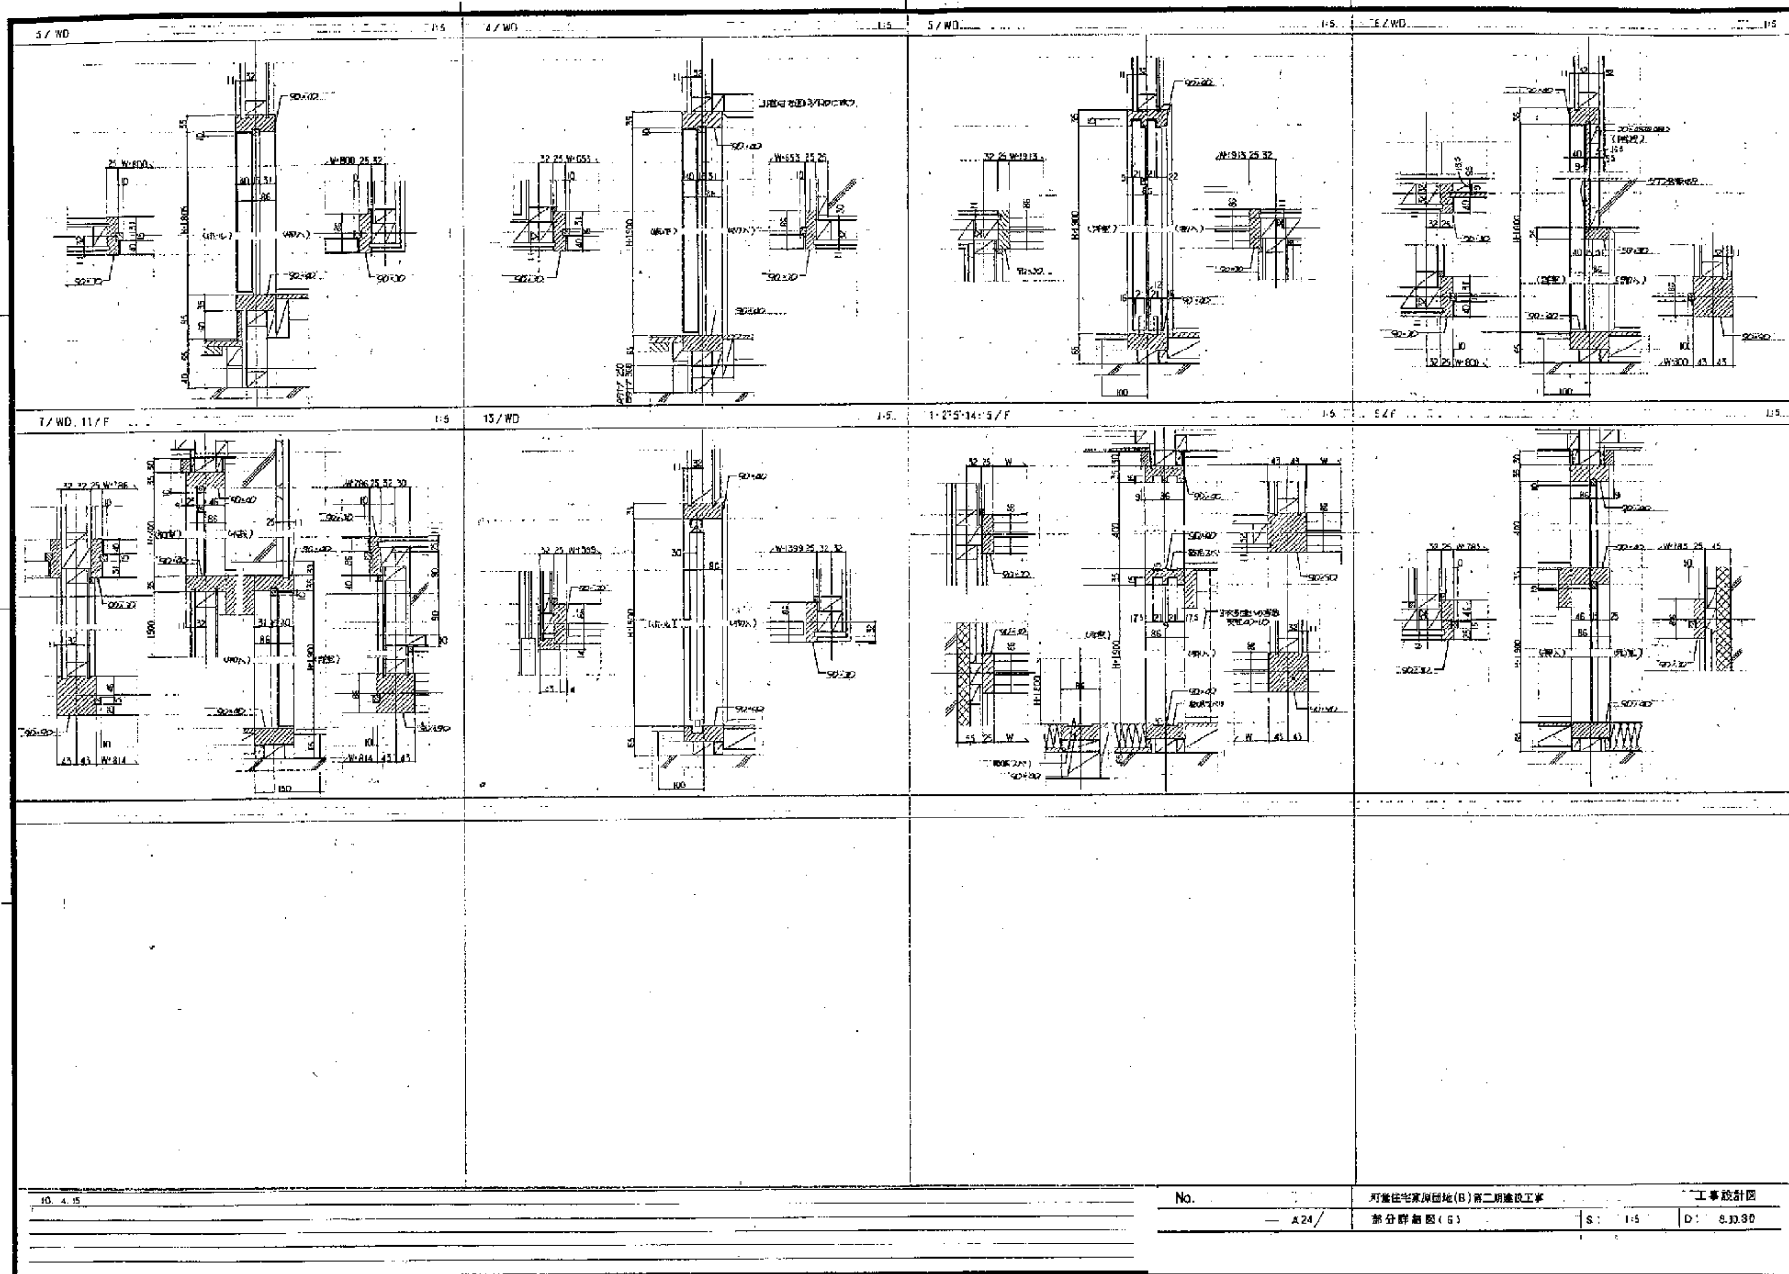


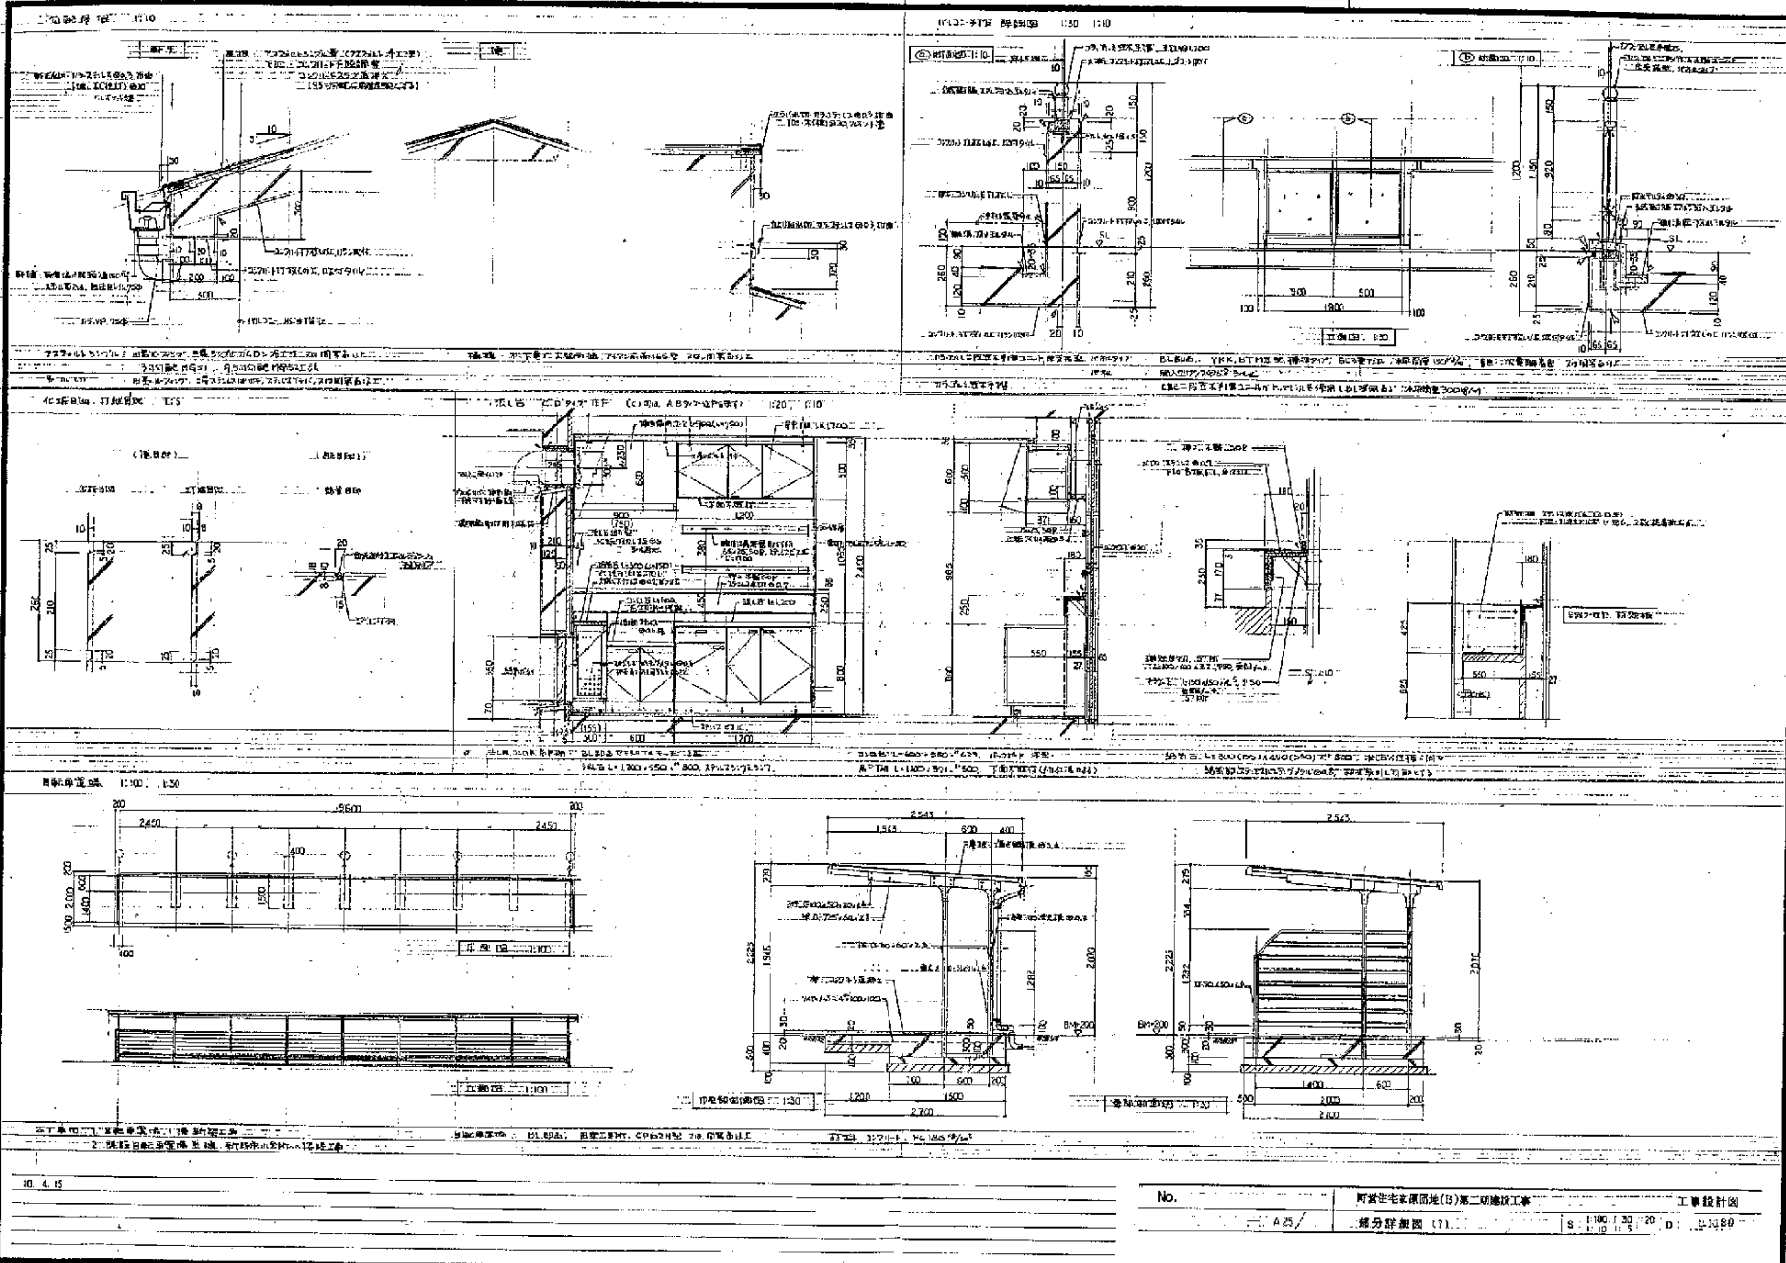

10. 4. 15	

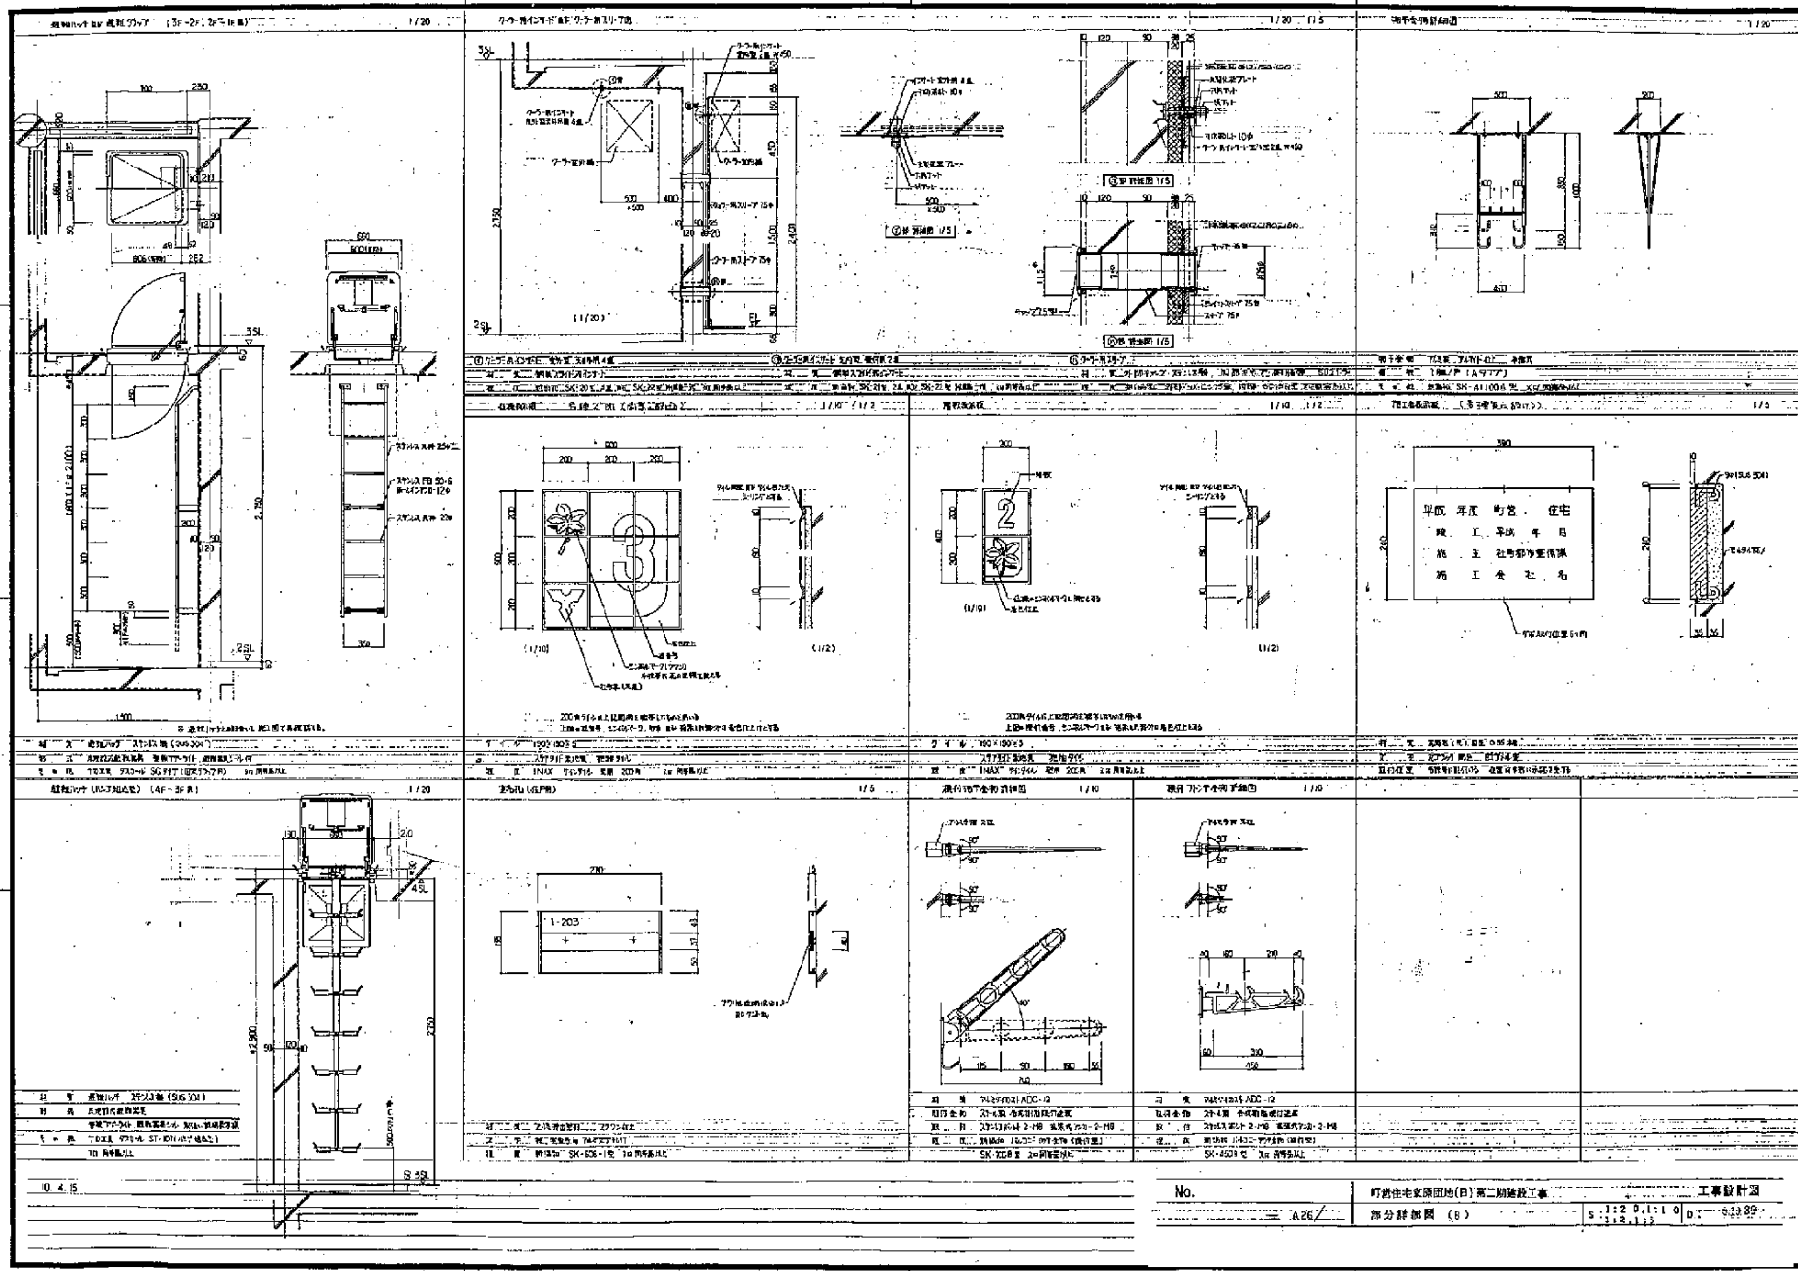


部分詳細図 (B) S 1:2 0.1:1 0 D 1:100
5 1:2 1:1 0

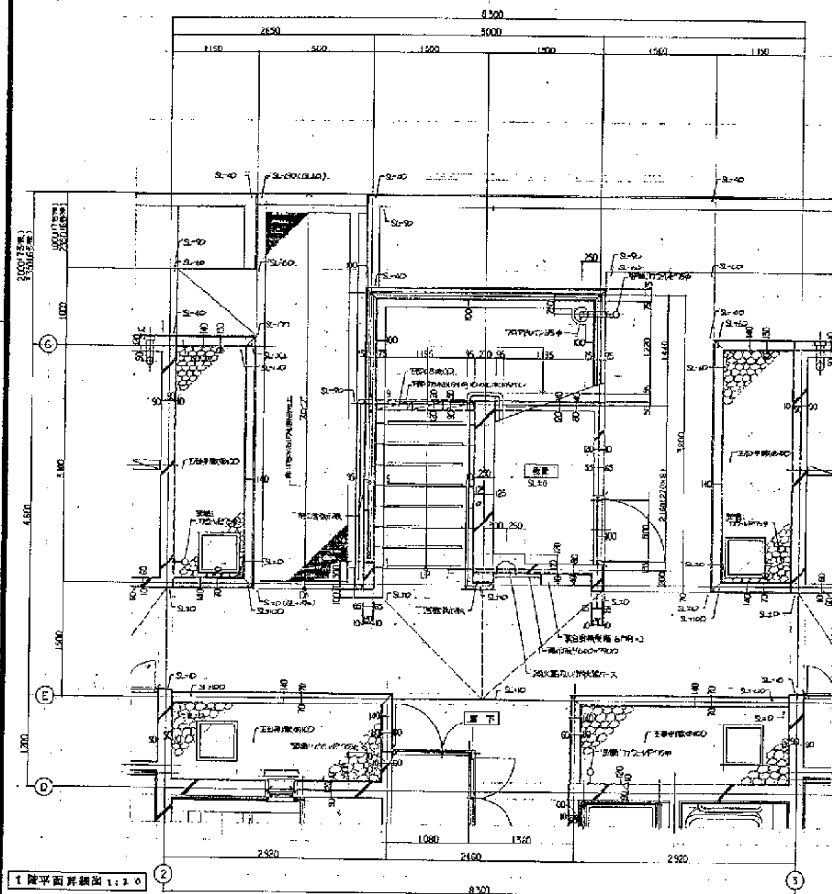


3. 4. 7
3. 12. 3
10. 4. 5


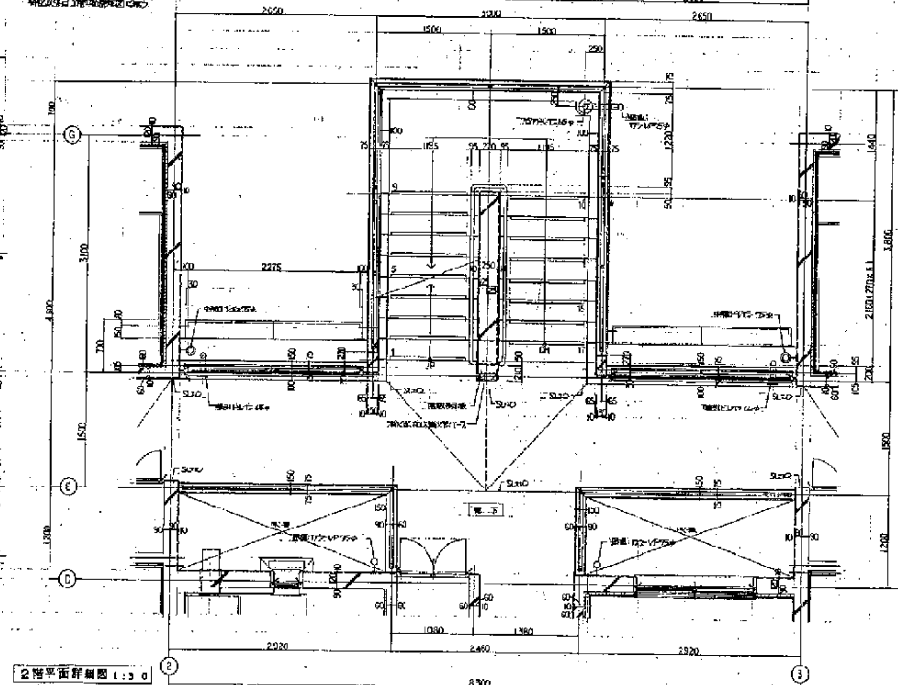

2 階平面 縮尺 1:30

No. 町営住宅東原団地(B)第二組建設工事 工事設計図
— A21/ 階段平面詳細図 S: 1:30 O: 1/10, 80

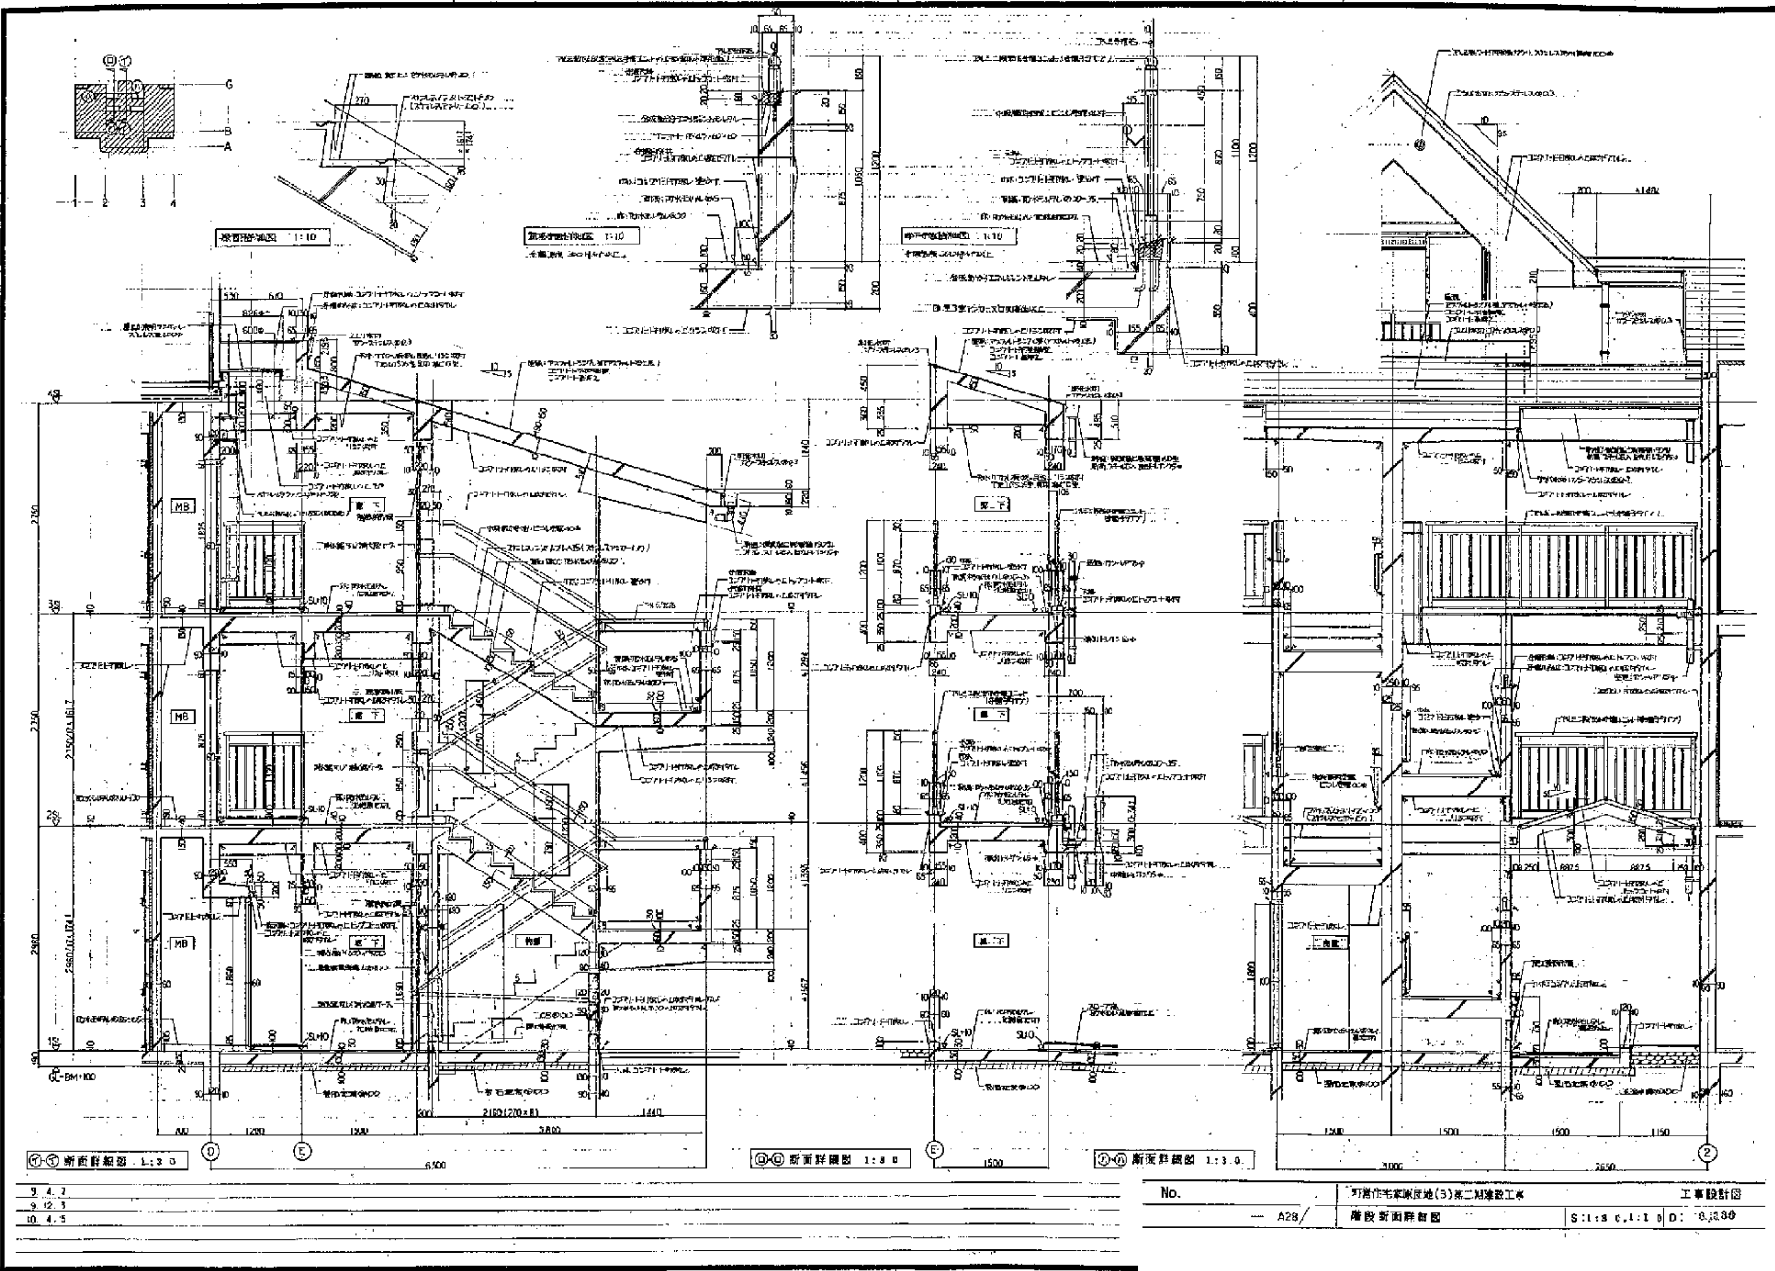


①-① 断面詳細図 1:3.0


②-② 断面詳細図 1:3.0

③-③ 断面詳細図 1:3.0

3.4.1
3.12.1
10.4.5


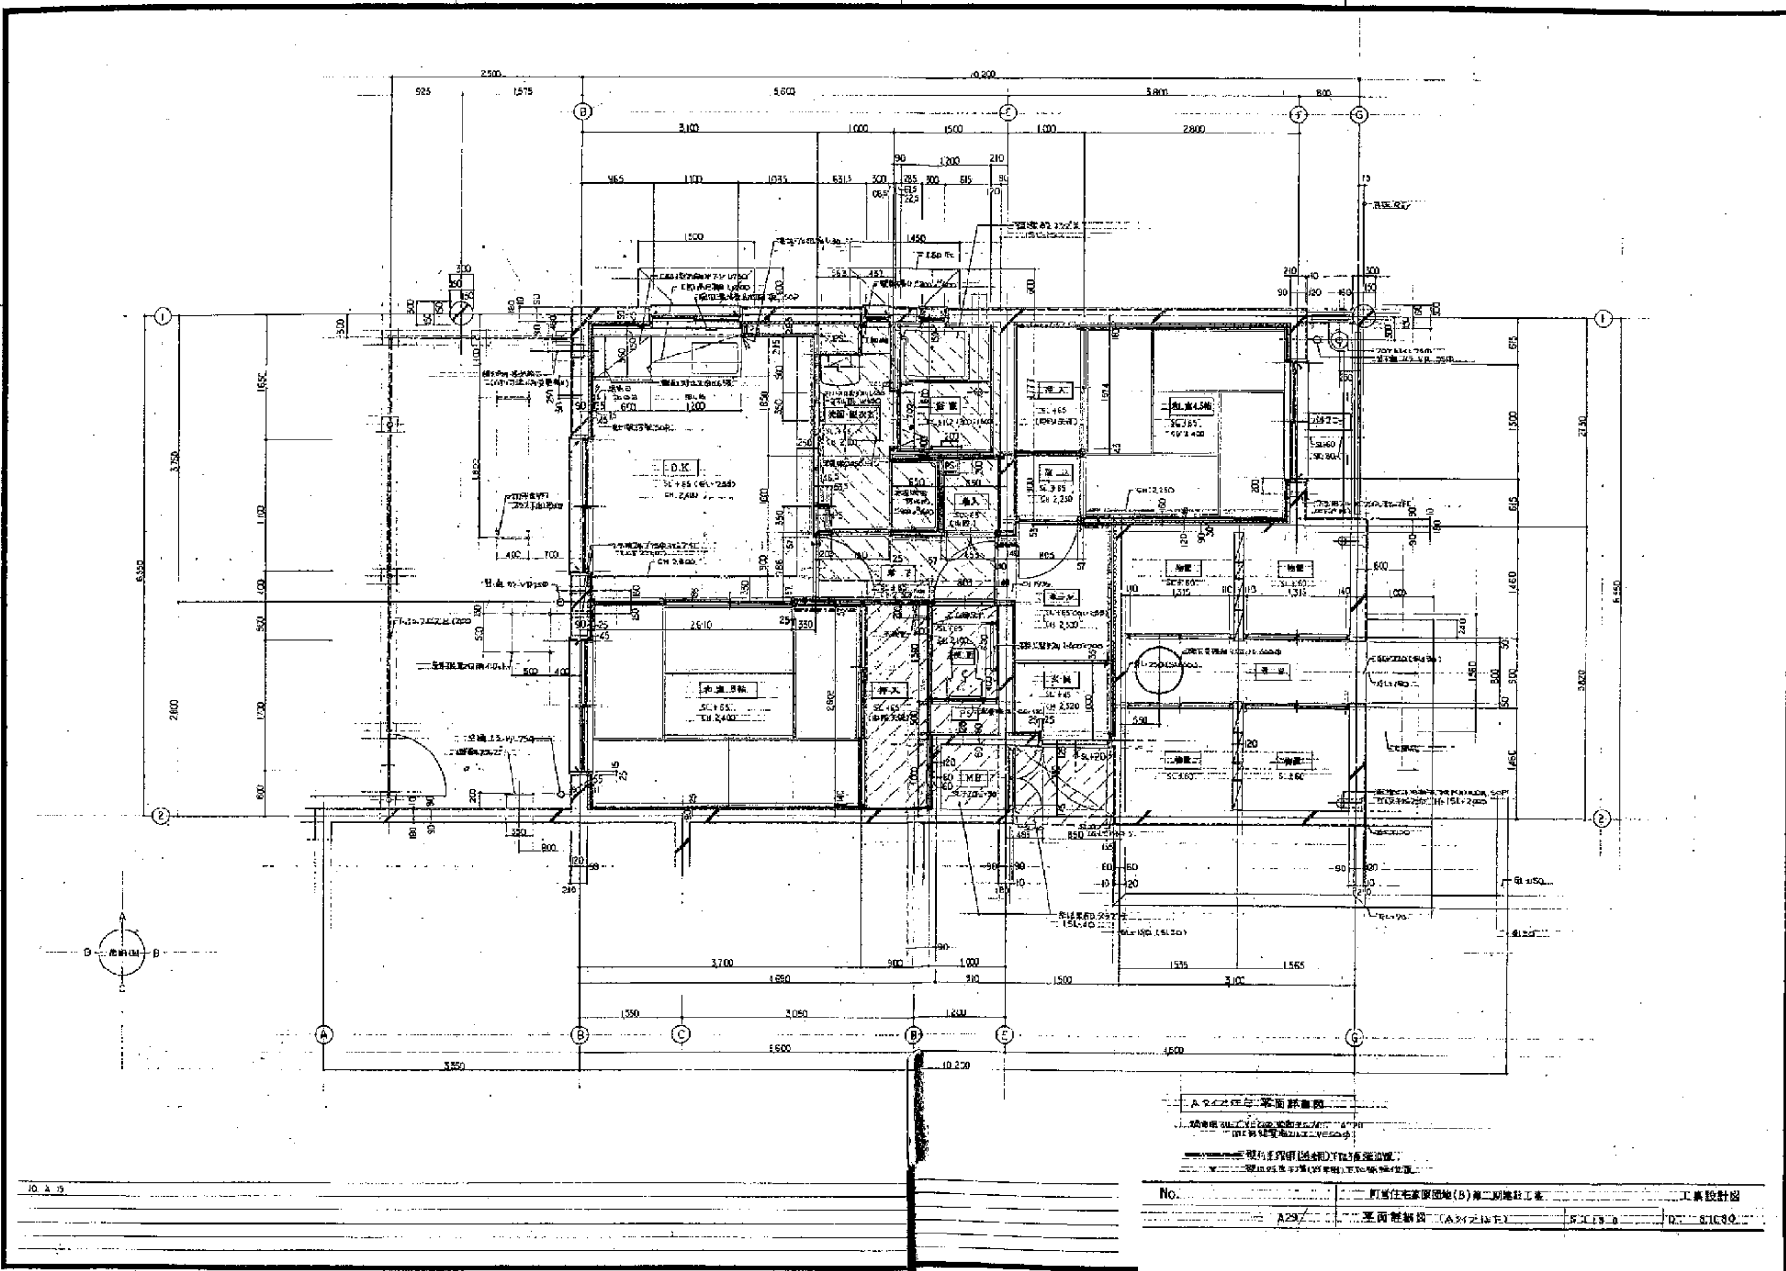

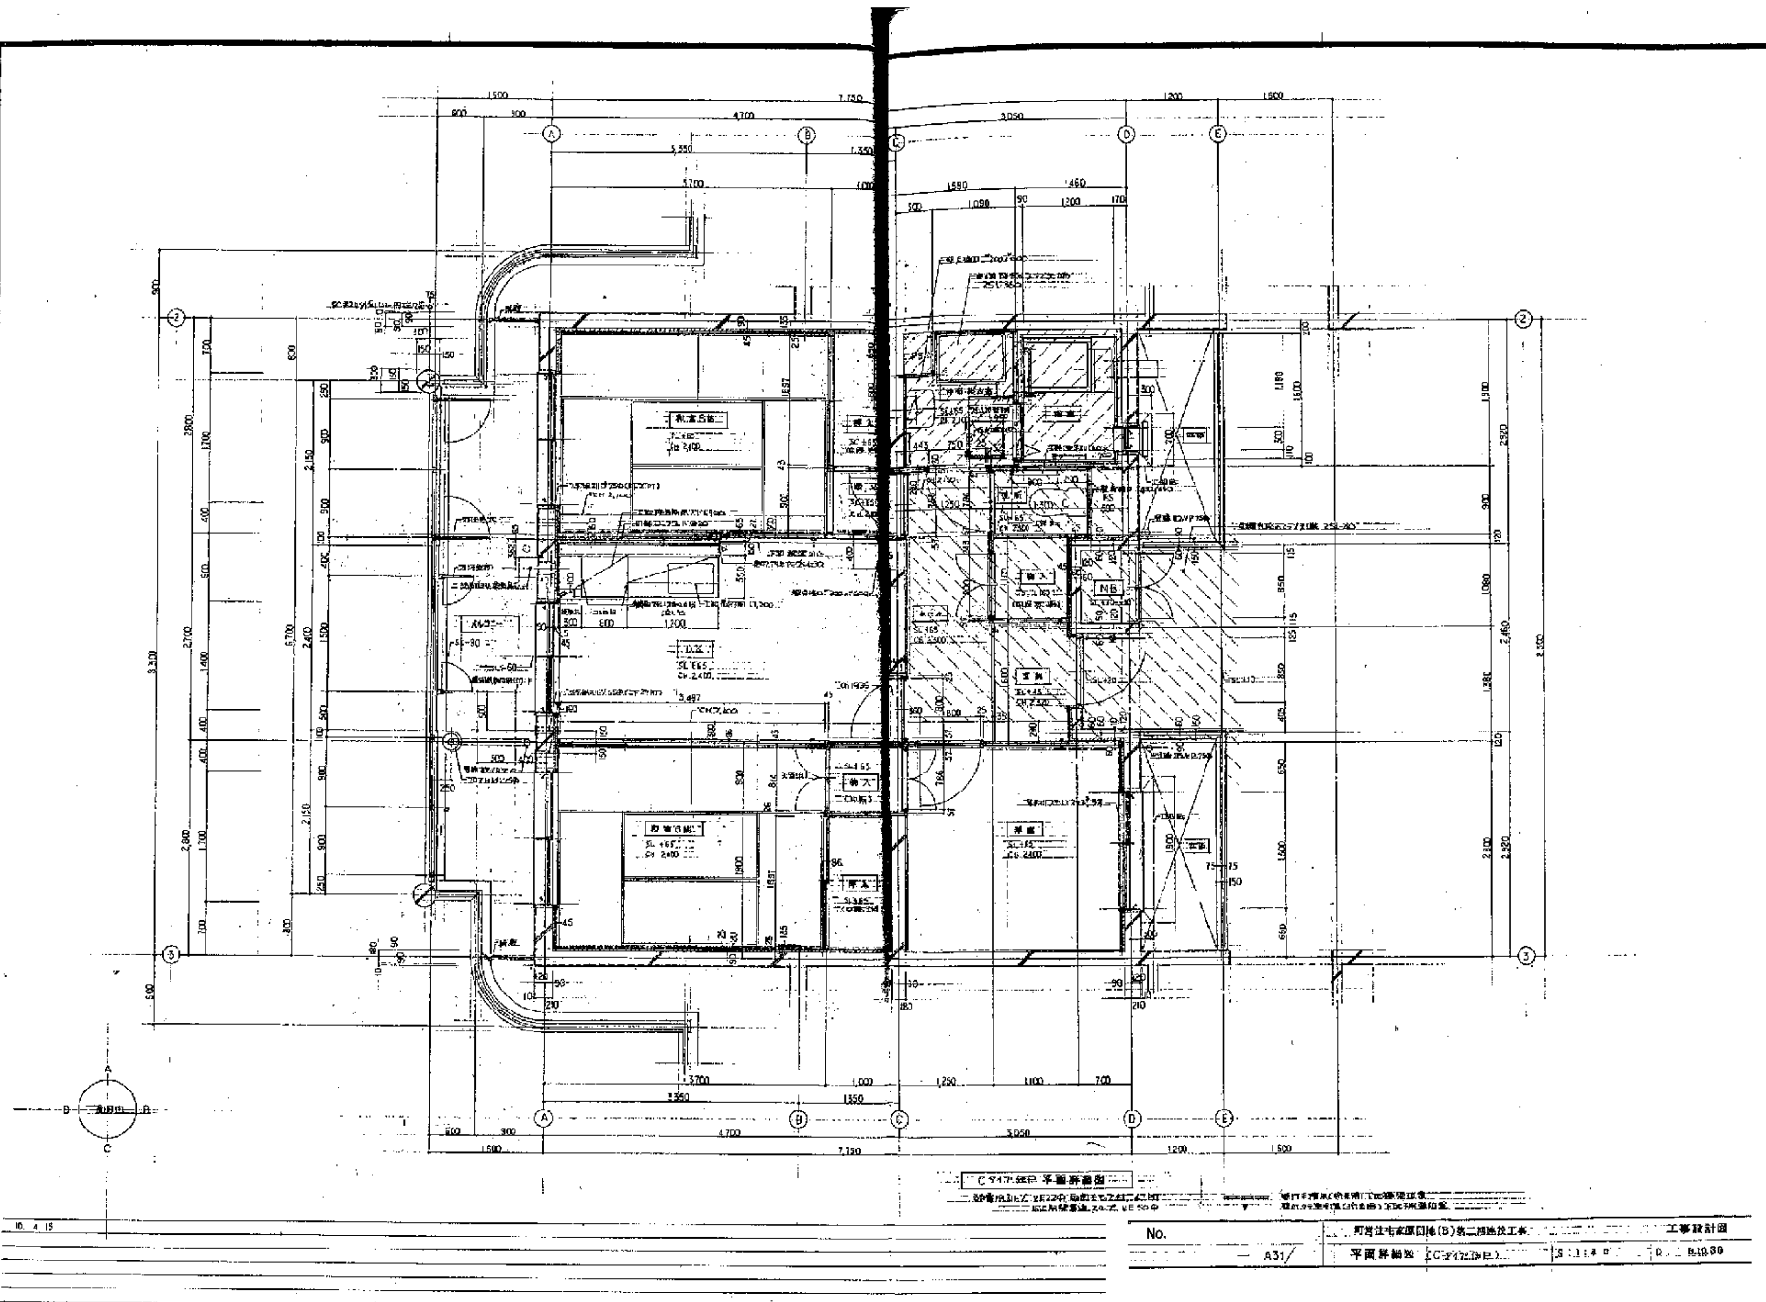

10. 4. 15

No.

A31/



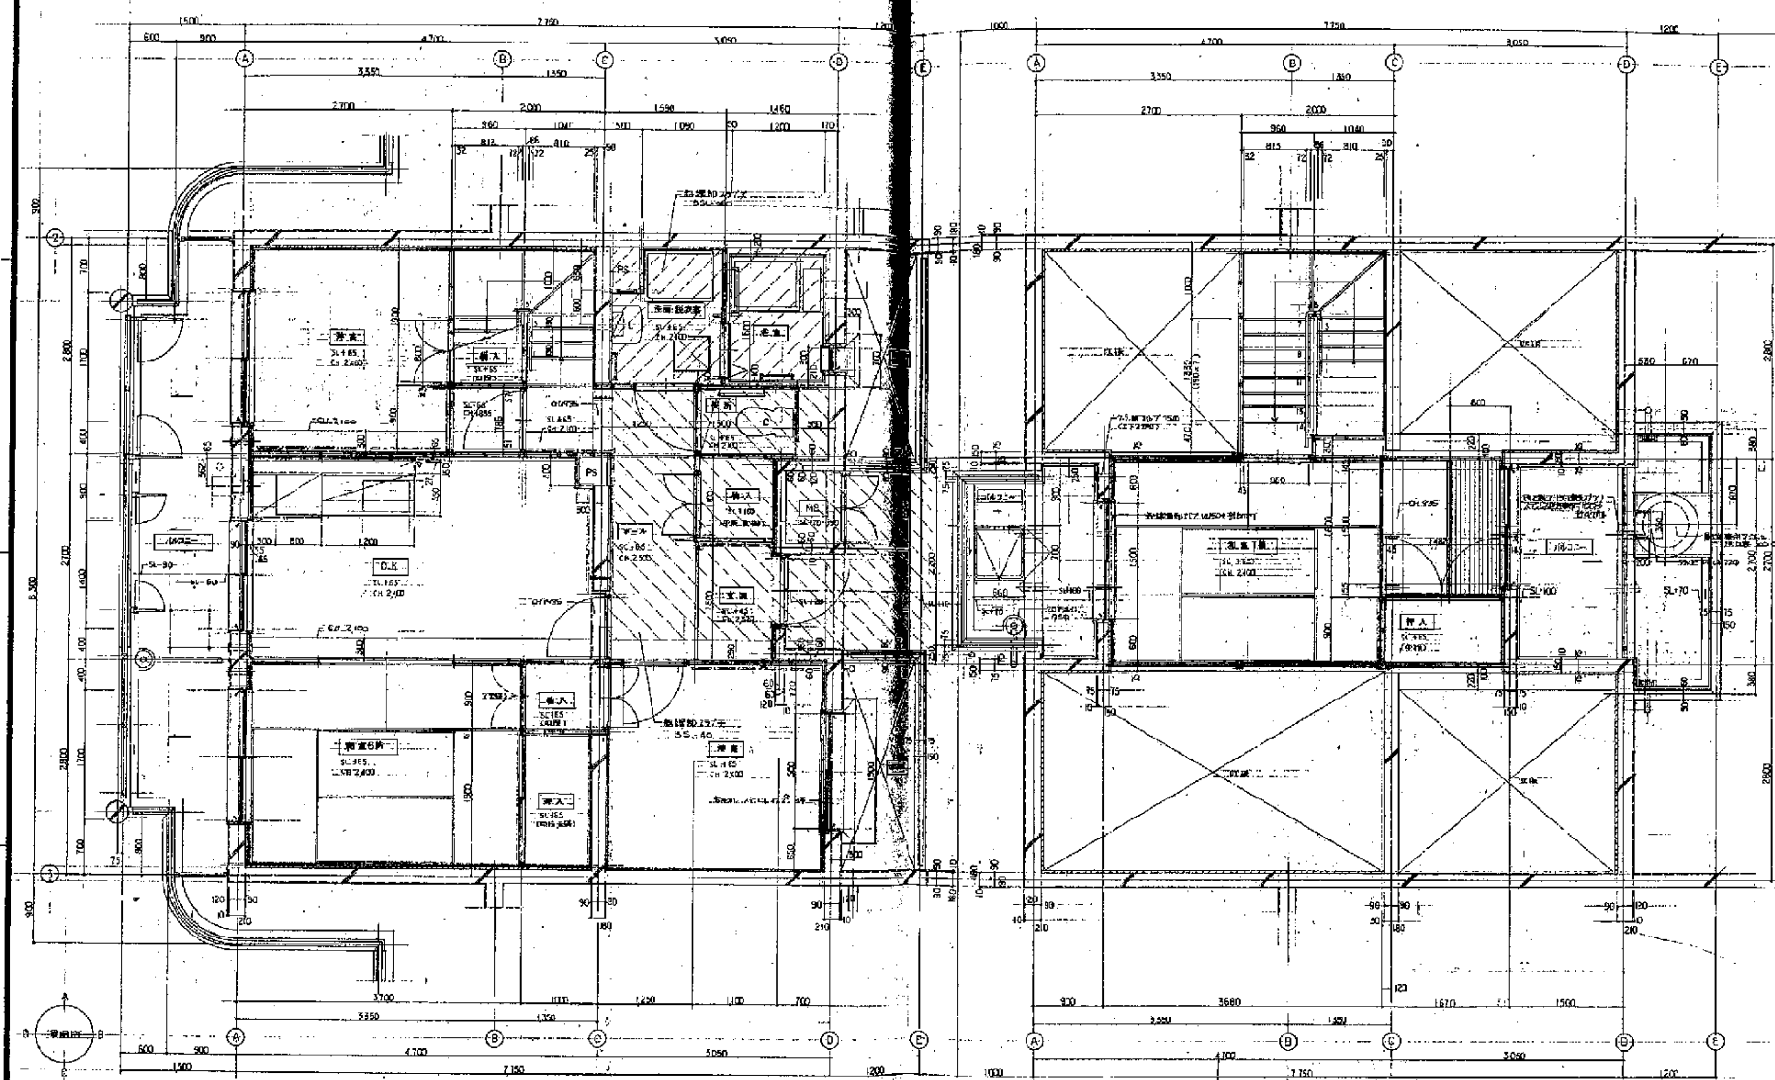


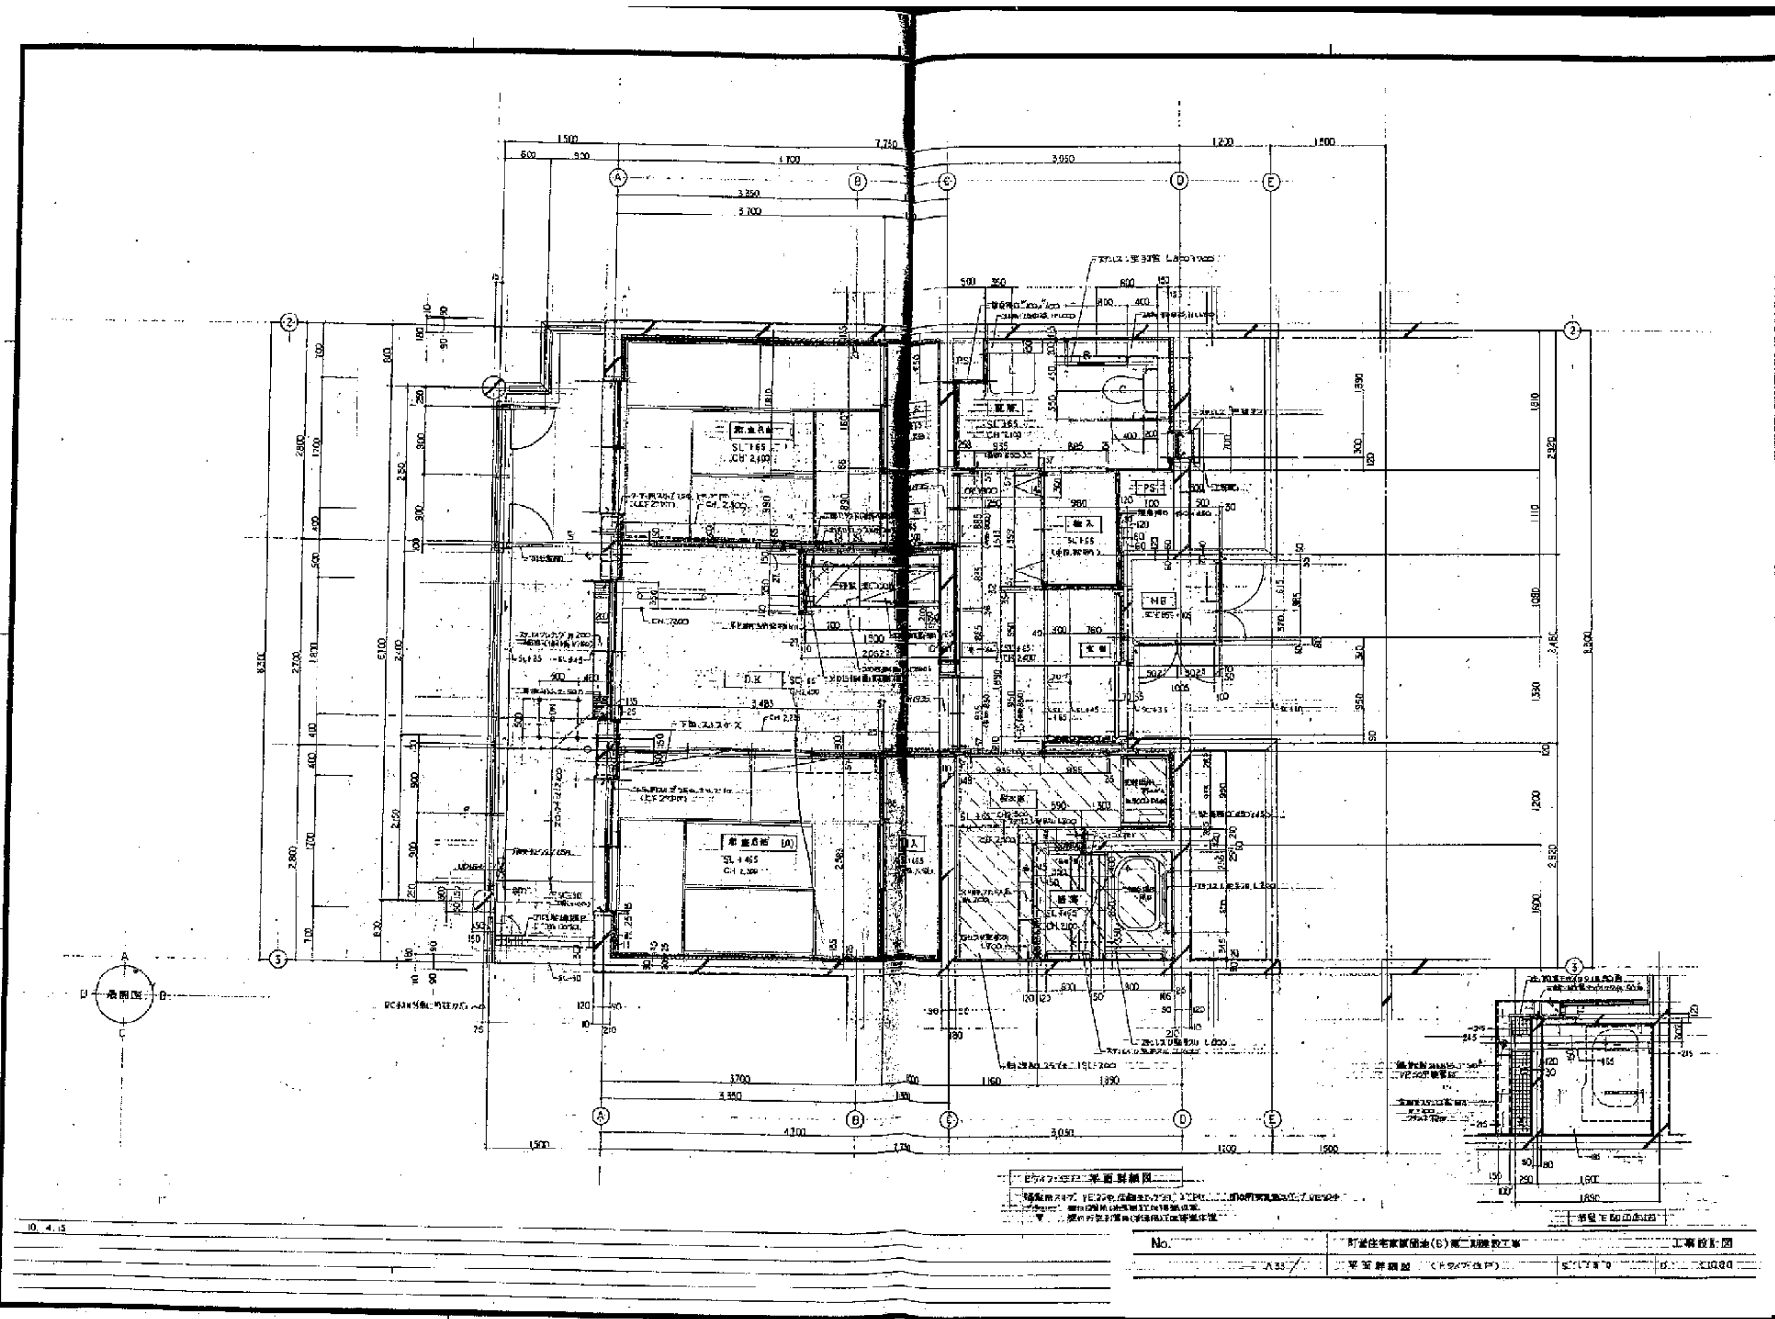


10. 4. 13













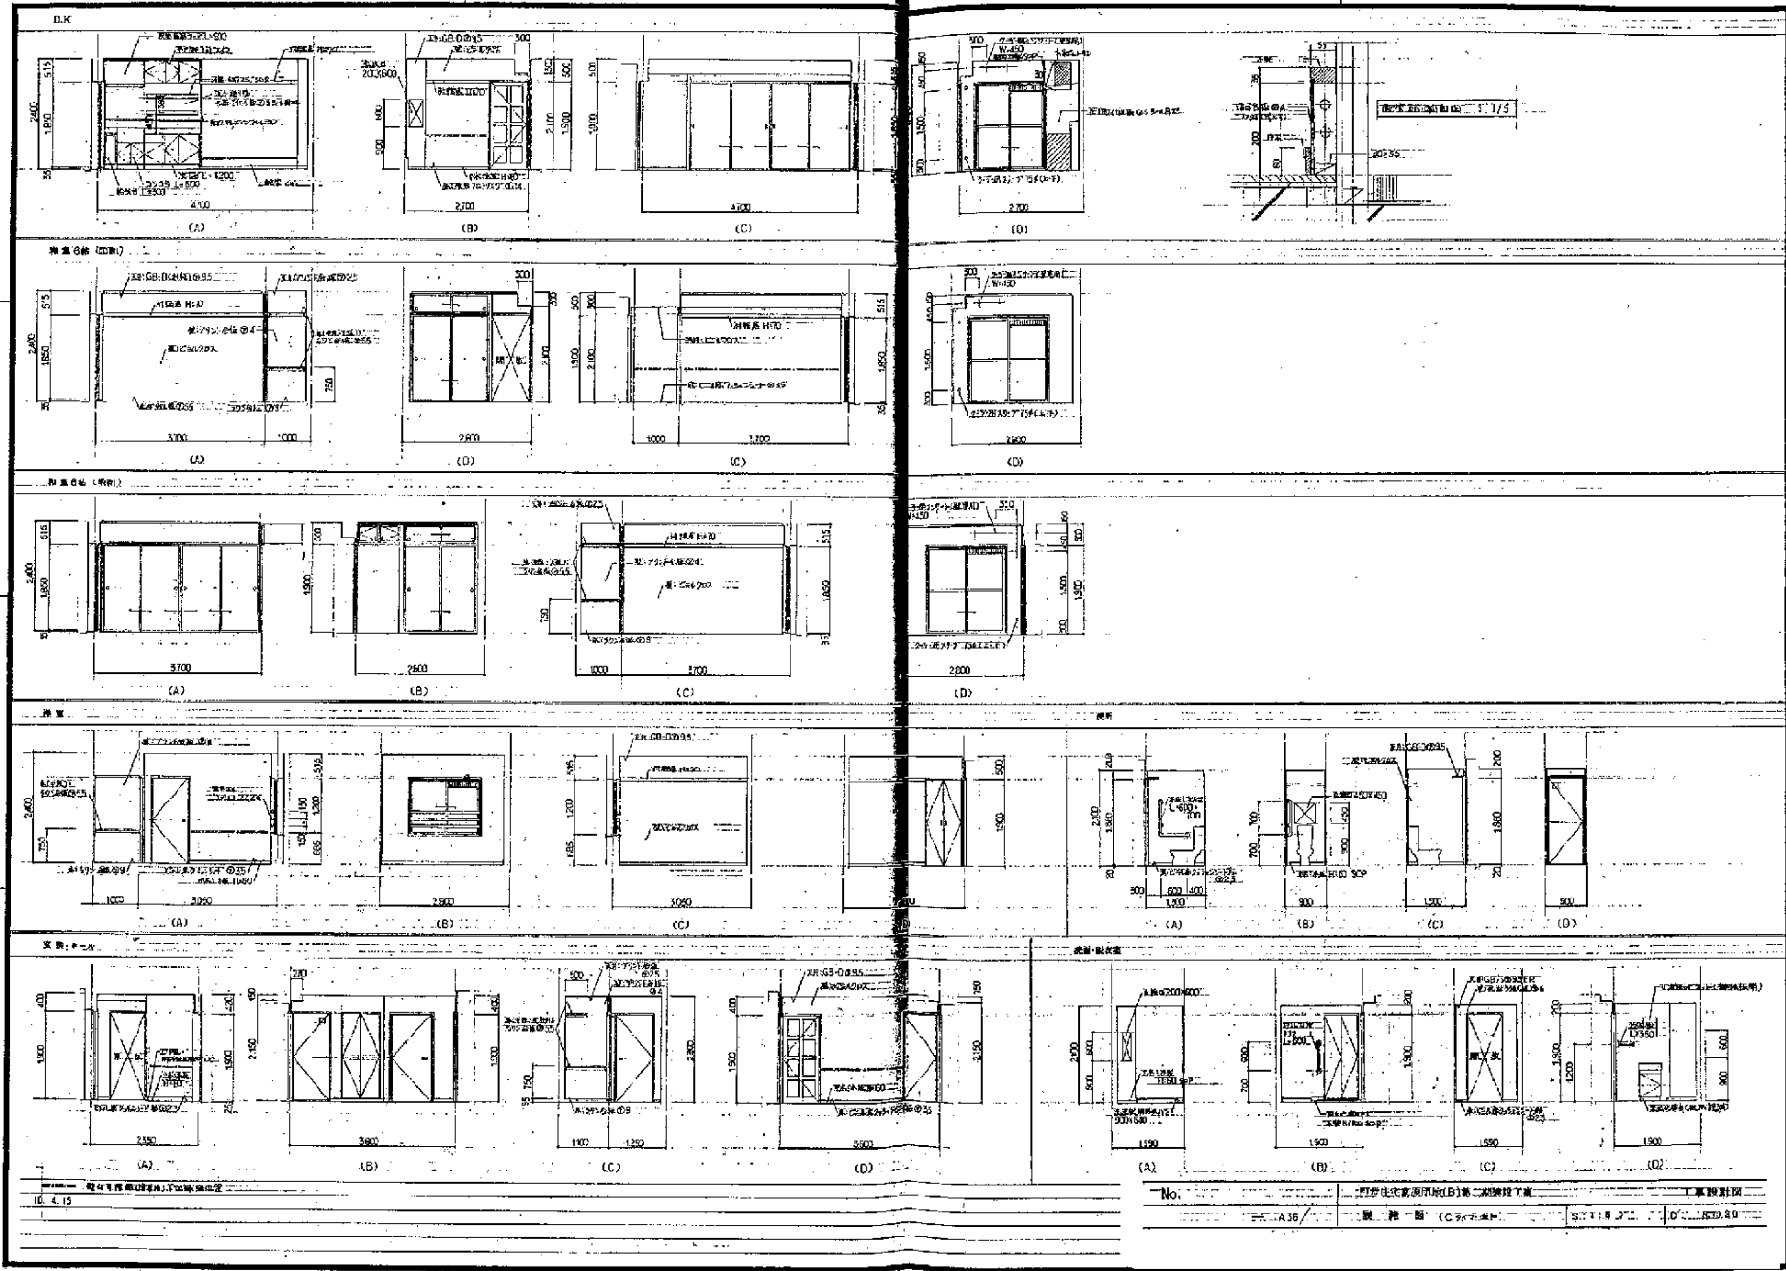

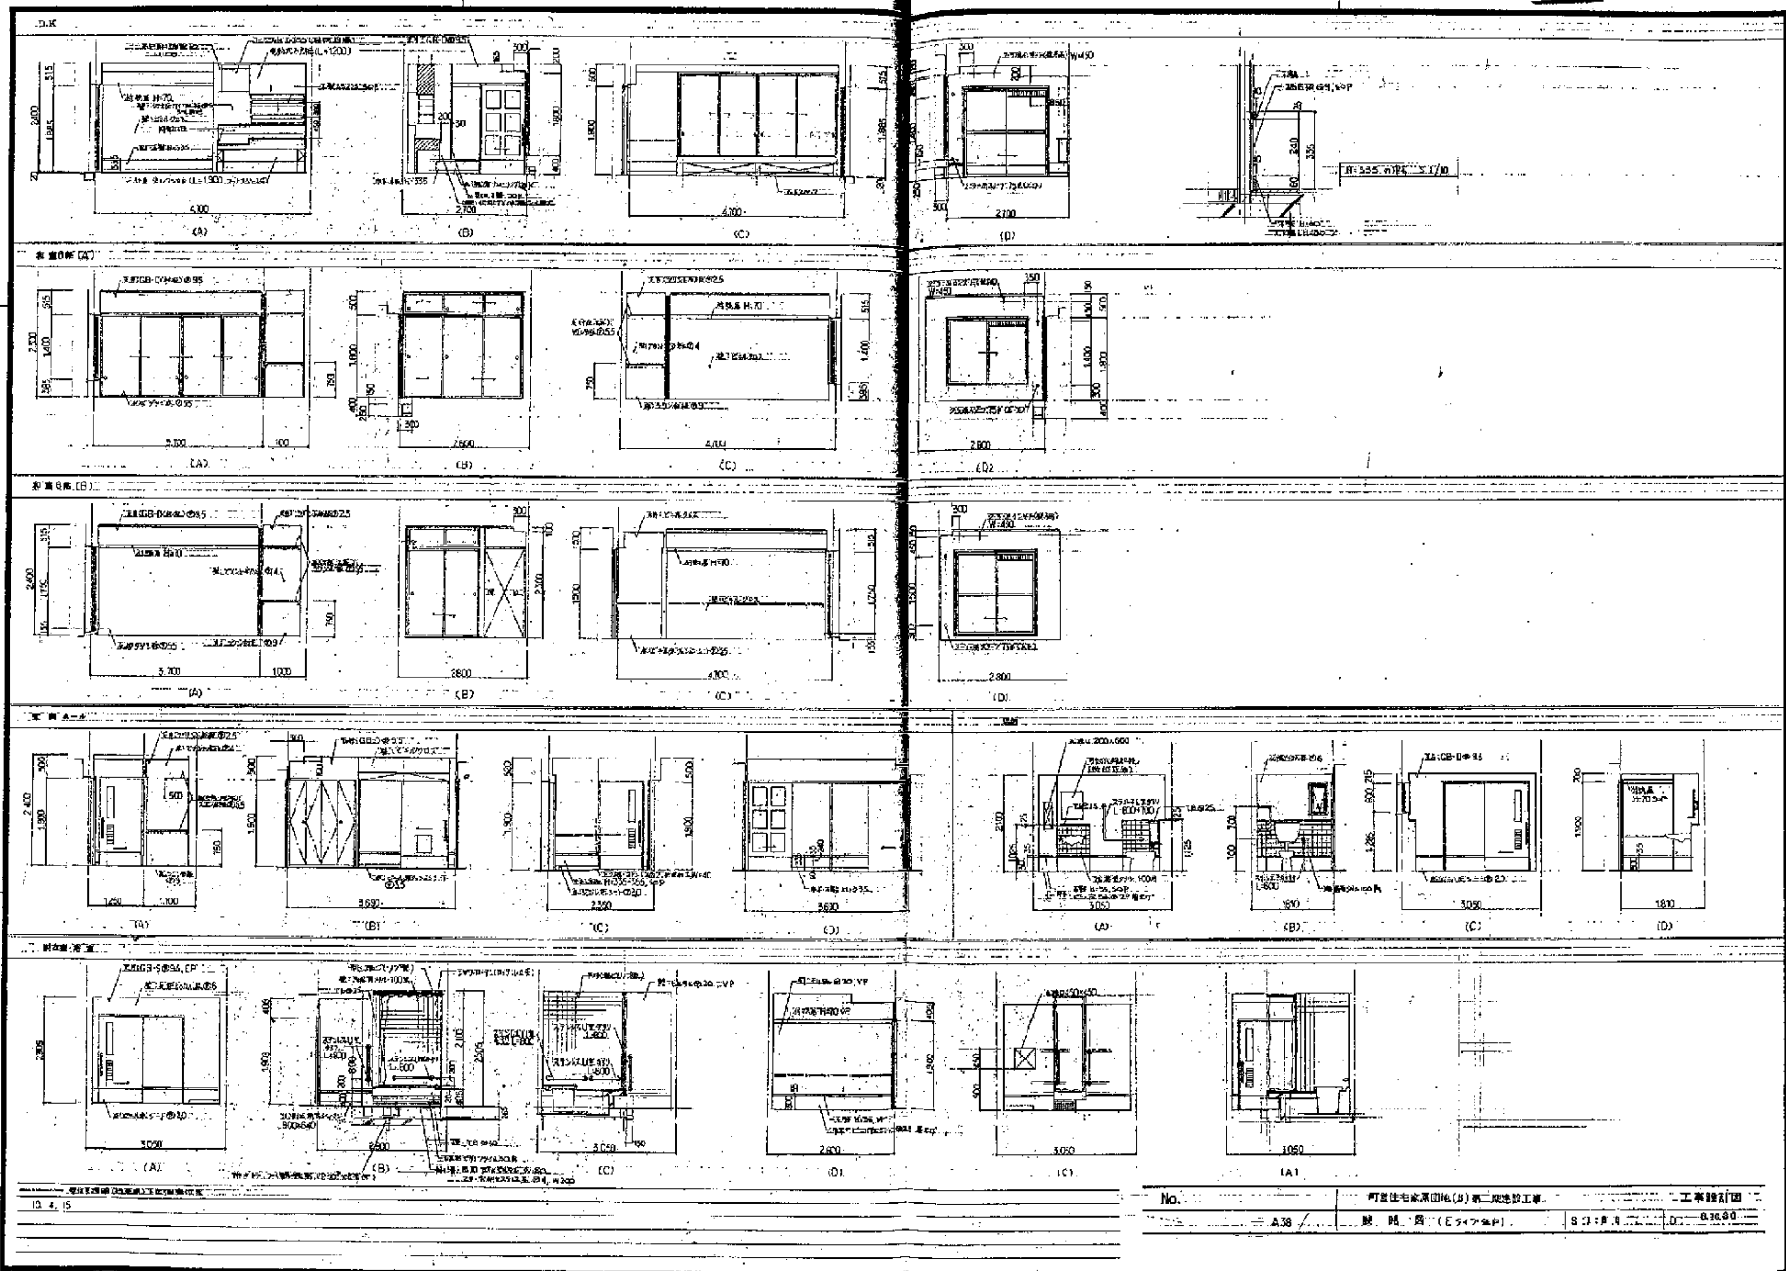

13, 15



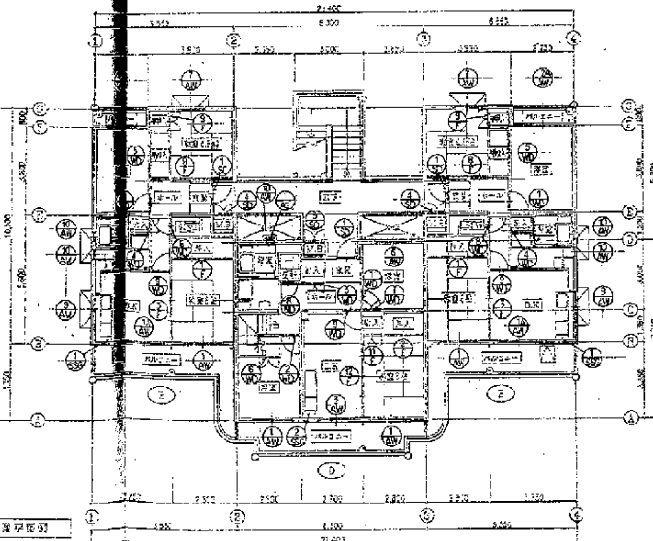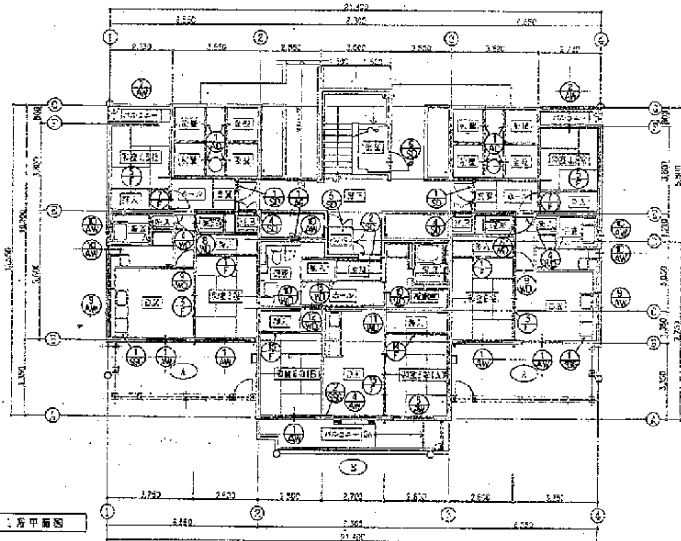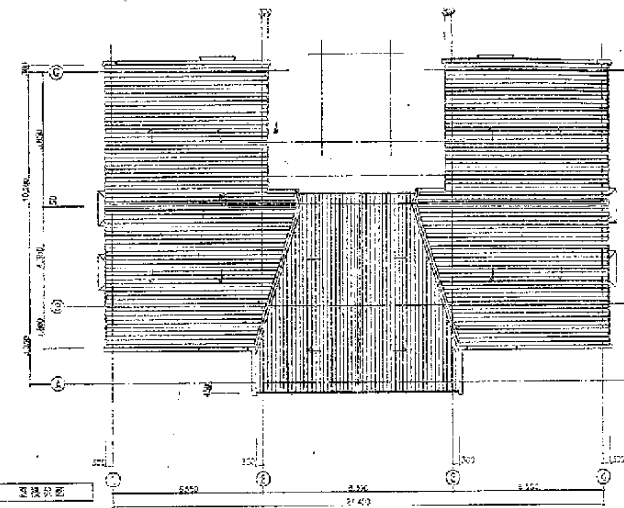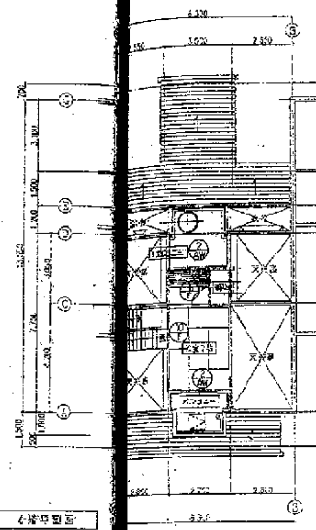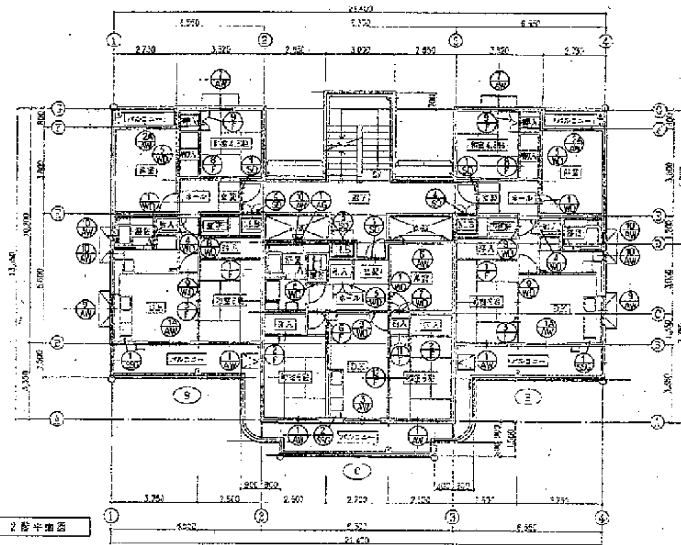



9.4.2


No.	町会建設委員会 (2) 第一建設委員会	工事設計図
A33	建設委員会	5 : 1/100 (D. 1 : 0.10.00)

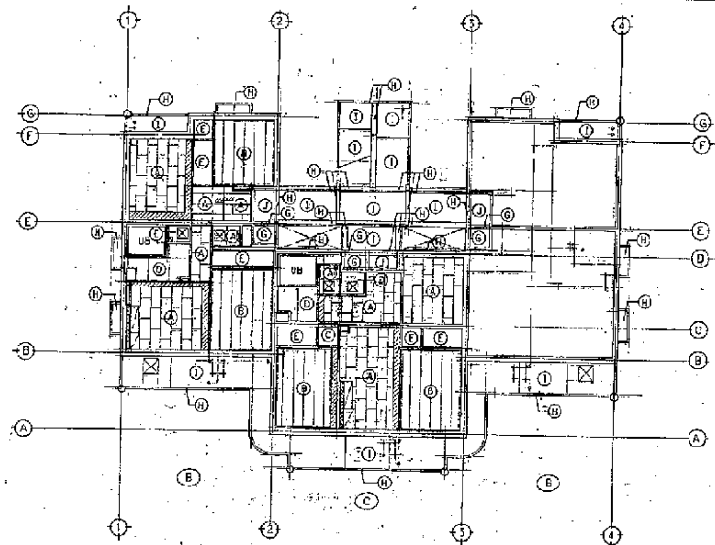


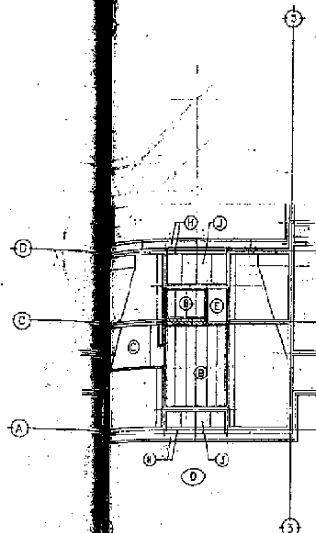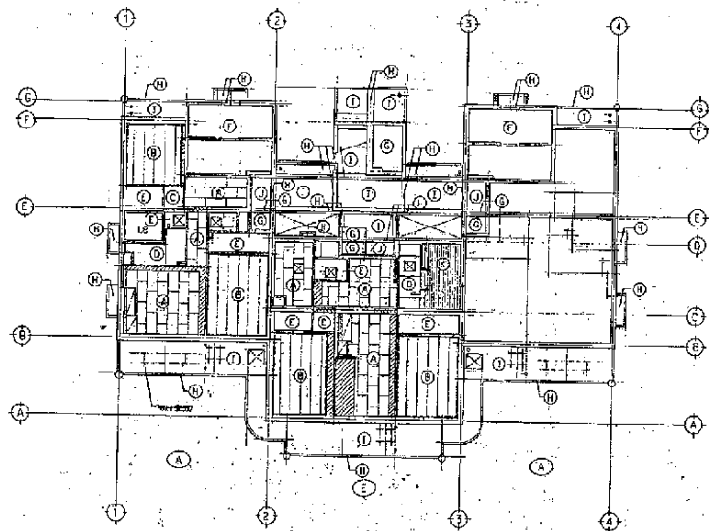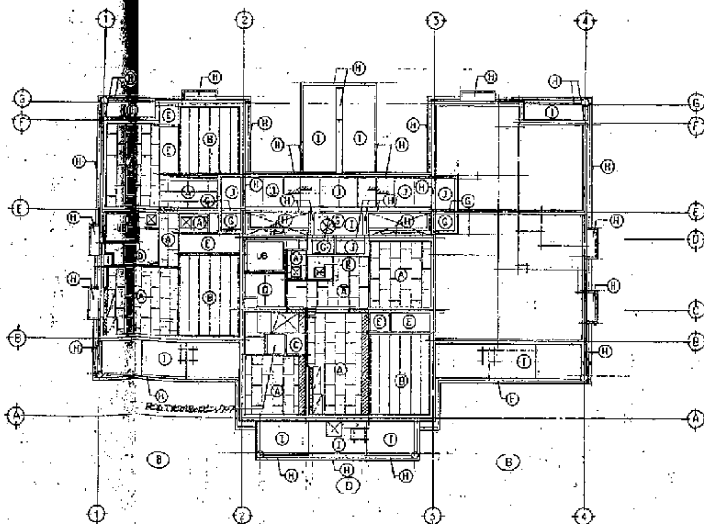

9. 4. 7
10. 4. 10

No.


A42/

天井伏图

8:1:100



D: 8:10:80

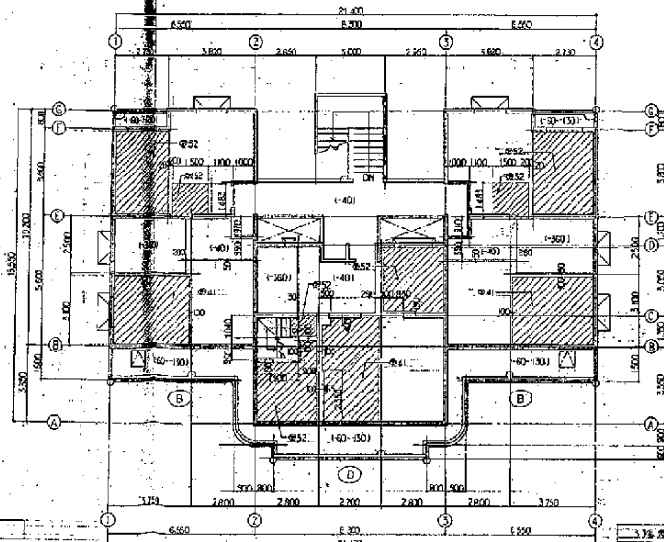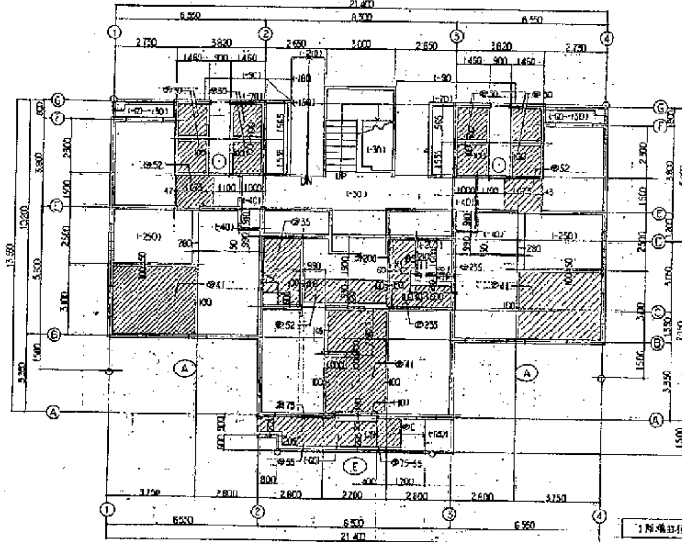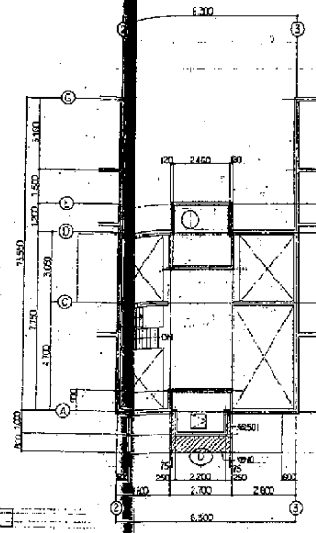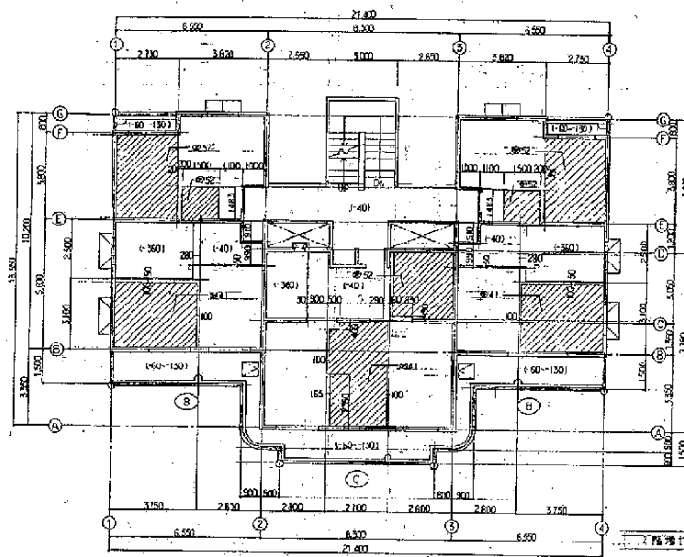


3.4.7


No.	町営住宅新築用地(日)第二種建築工事	工事設計図
1/443	棟打設位置	S: 2/100 D: 2/100

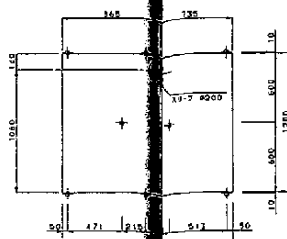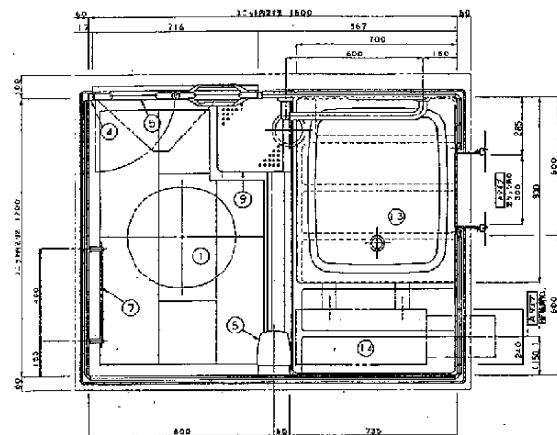

洗面水栓及びジャストセード図 S=1/20
1) 1720BFL-55072

NO	品名	仕	寸	NO	品名	仕	寸

1/20

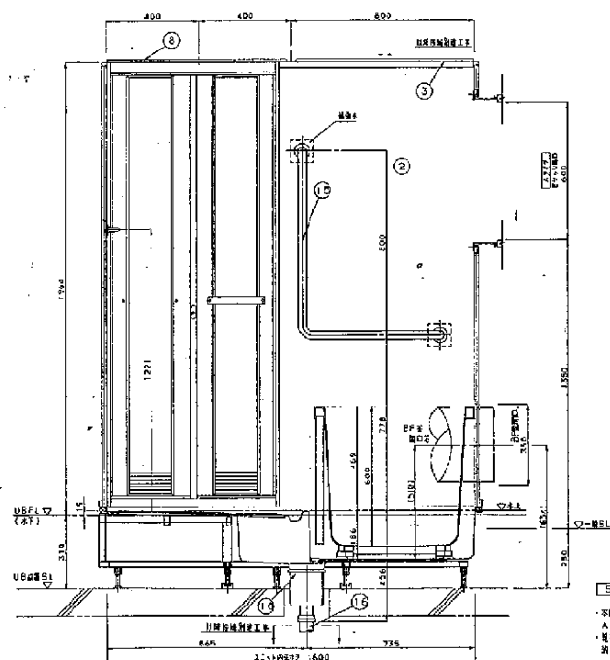


B.F-1216U
ART
(DF実出図)
1 図


SCALE=1/10

※図はARTタイプを以て
Aタイプを以て示す。
※実出図の取り出しは
通り図を参照下さい。

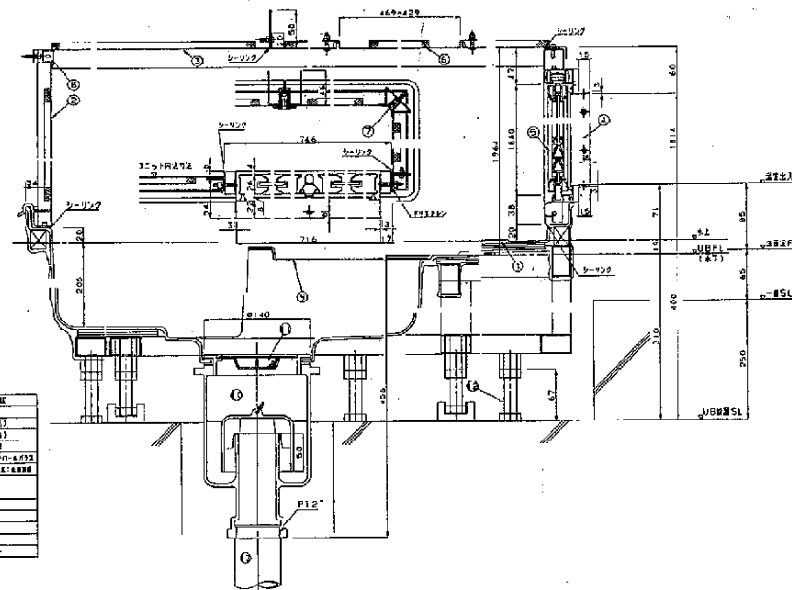

No.	町営市営廉価住宅(市)第二種施設工費	工事設計図
A44/	工費(市)新築(市)1号機	S: 1/10, 1/20, 1/3, D: 5/1000

總計	100
----	-----

3. 電力設備工事	
設備方法	111V決弁 電出線は鋼電線管 CVケーブル、400Vビニル絶縁電線、CVケーブル
配電方式	3φ3W 200V
配線図	本工事項目にて供給電圧、その他より配線を含む。 設備への接続 本工科項目にて施工とする。
4. 内用配電用コンソール設置工事 (設備は取組を要しない)	
配線方法	PP管 施工程序は完成後設置、電出線は、鋼電線管 CVケーブル 500Vビニル絶縁電線
配電方式	電灯 112V 100V コンセント 1φ2W 100V
配電図	点検図 300V 15A 大角形 コンセント 125V 15A 250V 20A 大角形 ブレーク 両用箱
適用規程	JEL400W以下 電力用分岐スタート式 100V FL300W以下 電力用分岐スタート式 100V (一級配分型) ランプ 点検 非常点検照明 非常点検照明
5. 住宅内用コンセント設置工事 (チャイルド設備を含む)	
配線方法	5φ (別途施工あり)・PP管 VVFケーブル、600Vビニル絶縁電線
配電方式	電灯 1φ2W 100V コンセント 1φ1W 100V
配電図	点検図 300V 15A 大角形 コンセント 125V 15A 125V 15/20A ブレーク フォルカ (樹脂製) ユニットバスの裏面及び洗面所の取組後には別途工事。
6. 地面直配電設備工事	
引込	引込 (28) X3
埋入部	埋入部 鋼管埋入部は $\phi 40 \times 1$ 、全埋入部 鋼管による。
配電方式	H:1V以下、鋼管埋入部
ブレーク	フルカラー (樹脂製)
7. テレビ映像設備工事	
配線方法	PP管、S-7C-FB、S-5C-FB
設備	色像は別図による。(B1新製品)
8. 排水設備設備工事	
配線方式	VVFケーブル PP管
設備	仕組は別図による。

メーカーリスト	
品名	製造所名
電話、ケーブル	総合電機
	タツタ電線
銅線ケーブル	矢野銅線メーカー
銅製配管、付属品	松下電工
各種電線電纜	三豊電線
配線器具	松下電工
配分電盤、端子盤、 テレビ兼配分箱	松下電工
照明器具	松下電工
スイッチ	松下電工
非常警報	松下電工
テレビ兼使用線	
	ロウアンテナ
バンドホール、束	大井ソノ


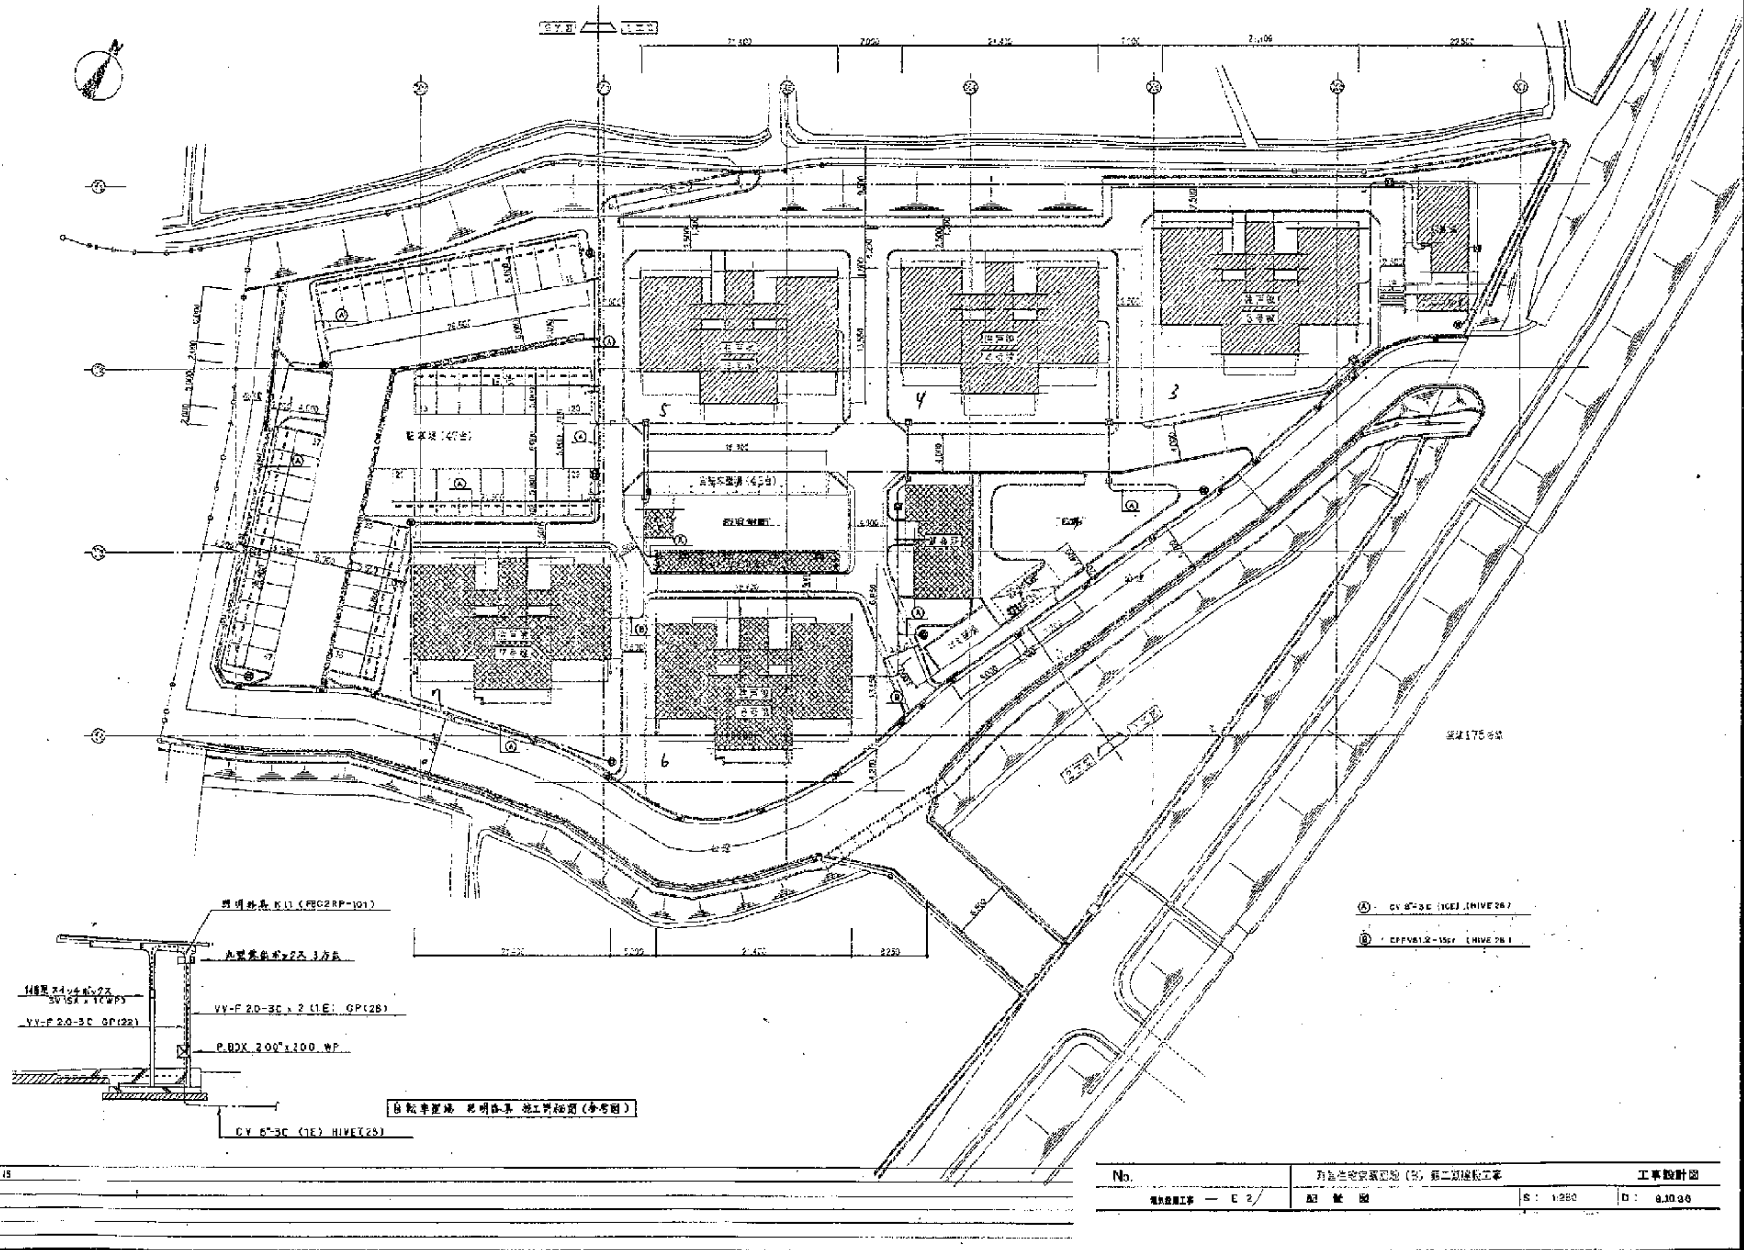




070324-152

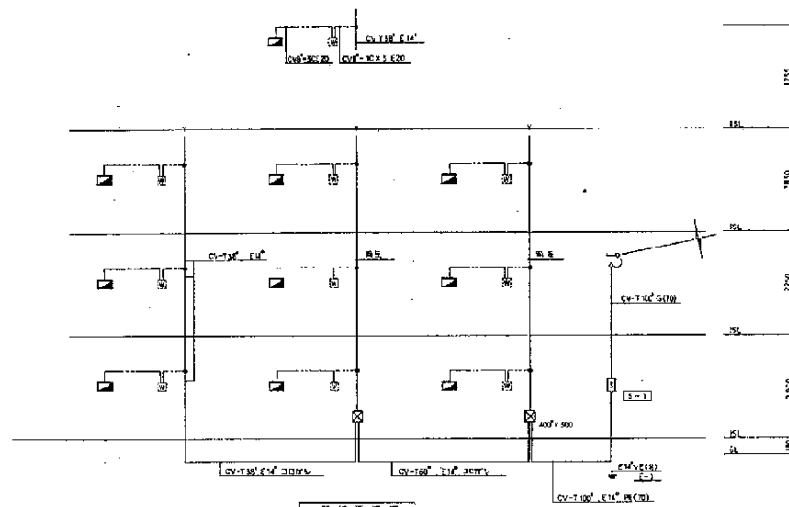


照明系統図

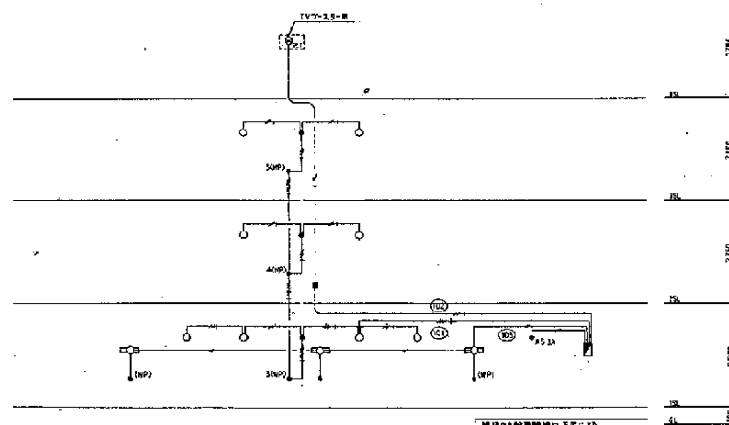


共用照明系統図

明記された配線系統は下記による。

1.6 x 2.2	PF(15)
2.0 x 2.2	PF(18)
2.0 x 2.2 E28	PF(18)
2.0 x 3.3	PF(18)
2.0 x 3.3 E28	PF(18)
2.0 x 3.3 E28	PF(22)
2.0 x 3.3 E28	PF(22)

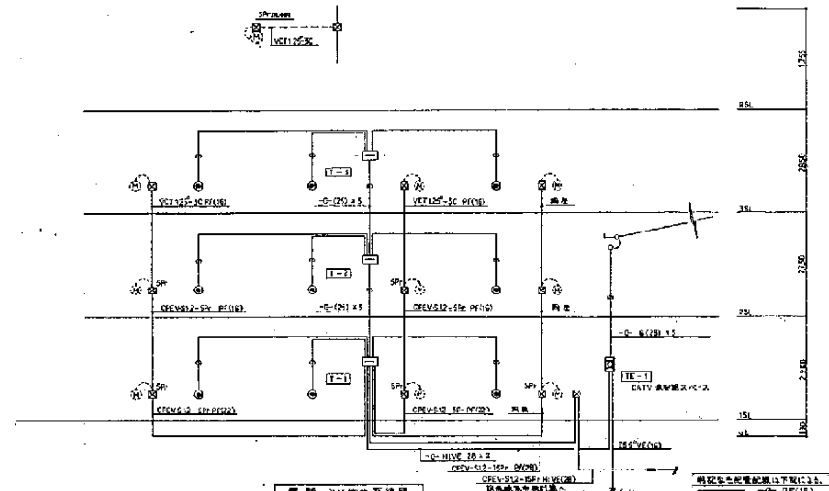



電気・水道配線系統図

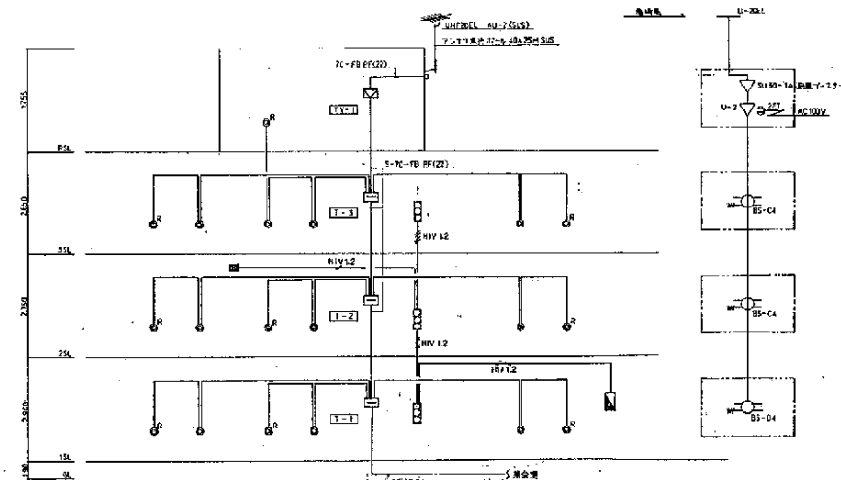


テレビ系統図

明記された配線系統は下記による。

1.6 x 2.2	PF(15)
2.0 x 2.2	PF(18)
2.0 x 2.2 E28	PF(18)
2.0 x 3.3	PF(18)
2.0 x 3.3 E28	PF(18)
2.0 x 3.3 E28	PF(22)
2.0 x 3.3 E28	PF(22)

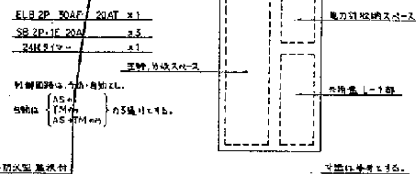 

	電 話	生 活	見 学 検 査	備 考
TE-1	ZOPY、国産品	CATV用基少	-	屋外用機
"-1	ZOPY	4号線基	ZOPY	有線電のり込、屋外用機
"-2	20	4号線基	-	-
"-3	19	2号線基	-	-
TV-1		テレビ、流動機		屋外用機

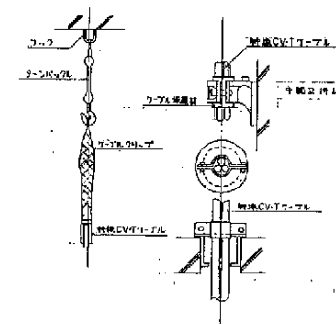







A 051 FL 15W 1灯用 (FLU) 防湿型 表側面下	B05 FL 6W 1灯用 (FOL) 防湿型 エントランス	C01 FL 20W 1灯用 (FGL) 防湿型 購入	D05 1L 30W 1灯用 防湿型 六角面下
E 00 1L 40W 1灯用 玄関、廊下、階段	F00 1L 60W 1灯用 防湿型 階段、洗面	2 40 EL 60W 1灯用 使用	K 11 FL 10W 1灯用 FBC2RP-101 防水型 K 21 FL 20W 1灯用 FBC2RP-201 防水型 K 41 FL 40W 1灯用 FBC2RP-401 防水型
H 151 FL 15W 1灯用 (FBL) 防湿型 洗面	H 41 1L 30W 1灯用 防水防湿型器具	I 00 1L 60W 1灯用 廊下	L 00 3H 100W 1灯用 防水型 100W 高圧ナトリウムランプ
S 201 FCL 20W 1灯用 玄関、廊下、階段	T 201 FCL 20W 1灯用 防湿型 玄関、廊下、階段		

[illegible]

10. 4. 15






No.	町営住宅敷地(B)第二期建設工事	工事設計図
第1図	開閉器具位置，凡例	S: D: S14.60

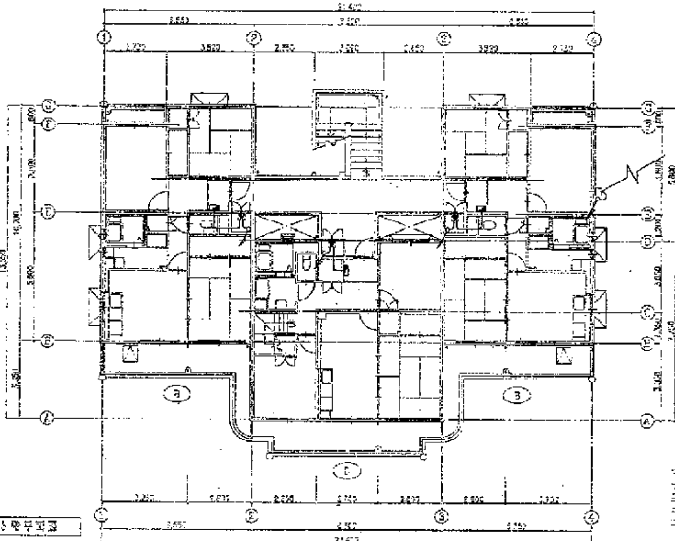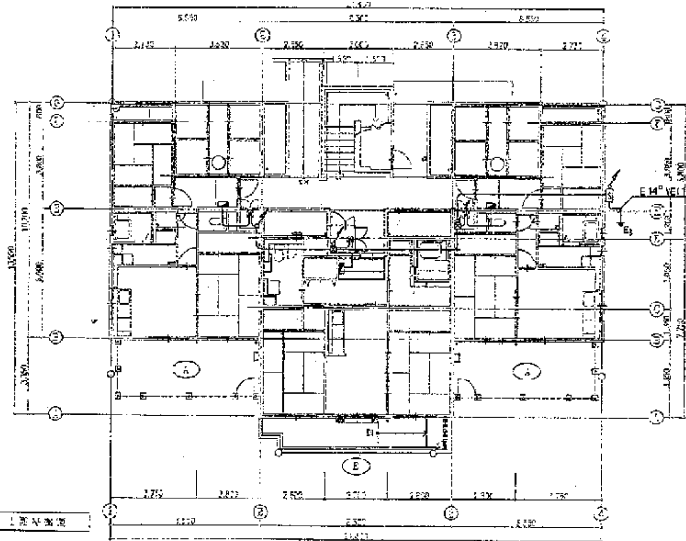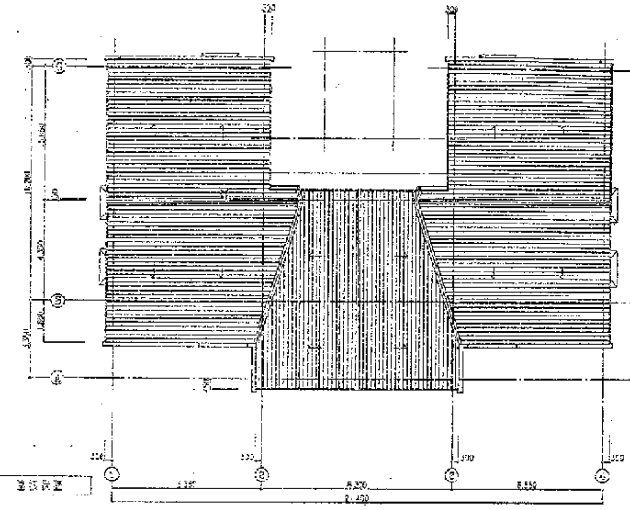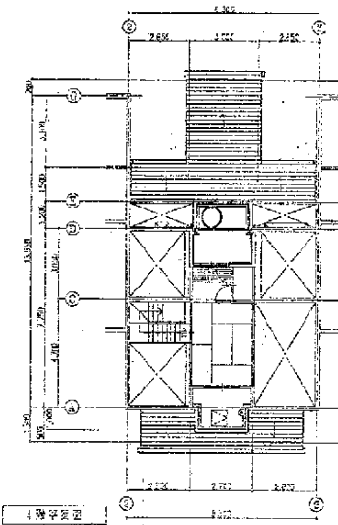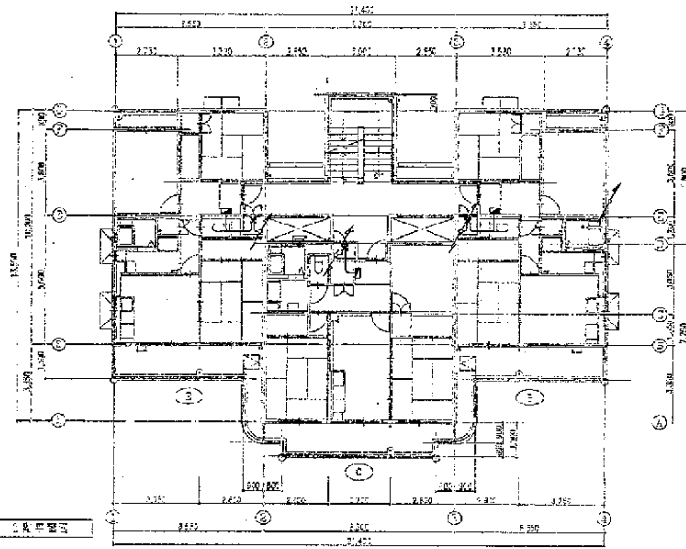







10. 4. 5


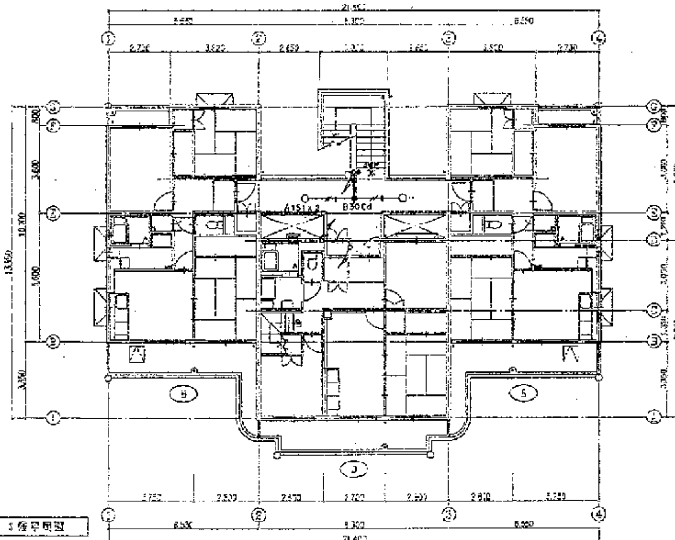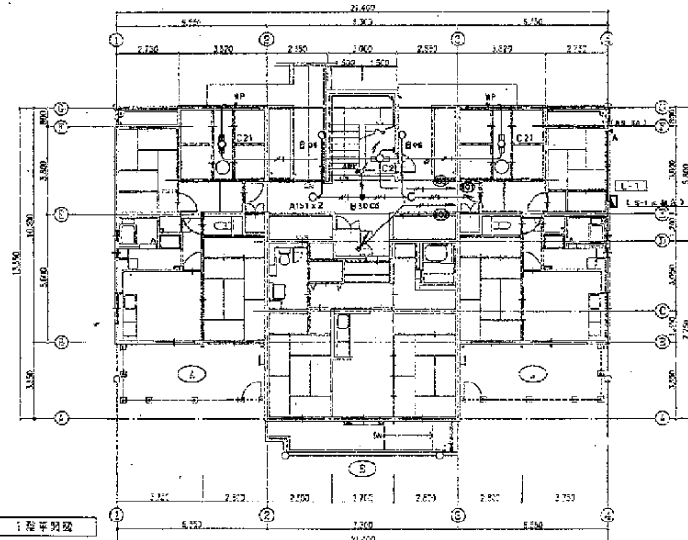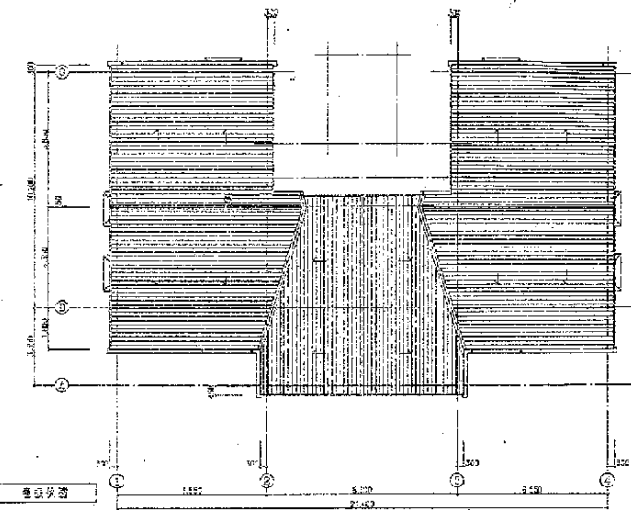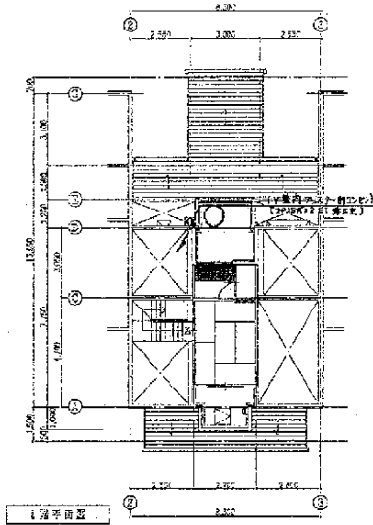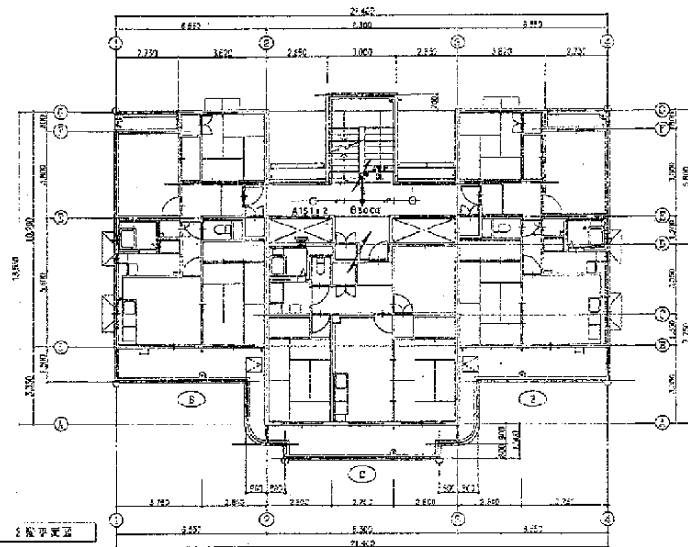


10. 4. 18

設計者 〇 〇 〇	共同設計者	S: 1.100 D: 8.10.00

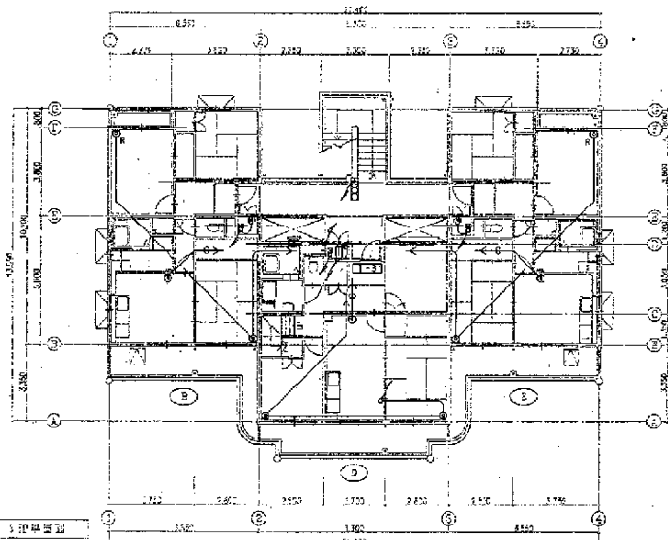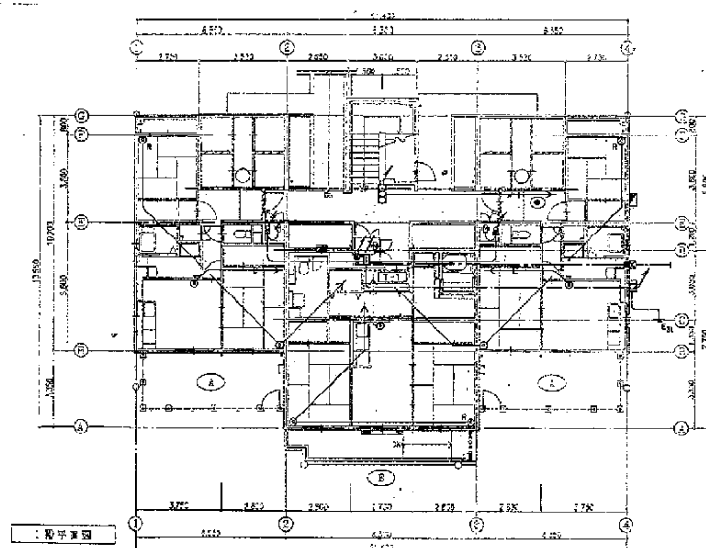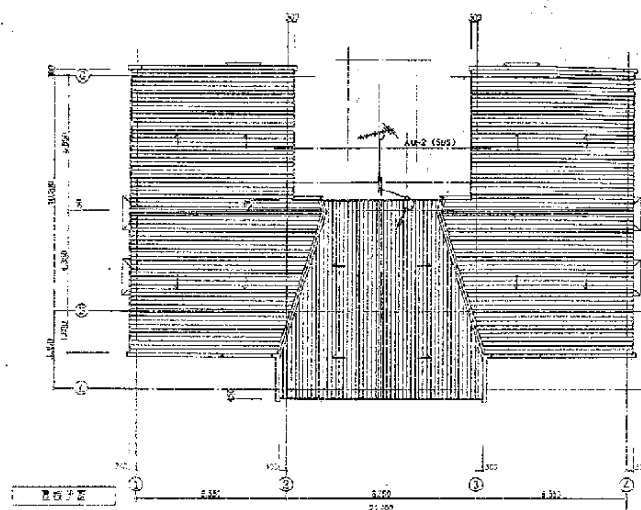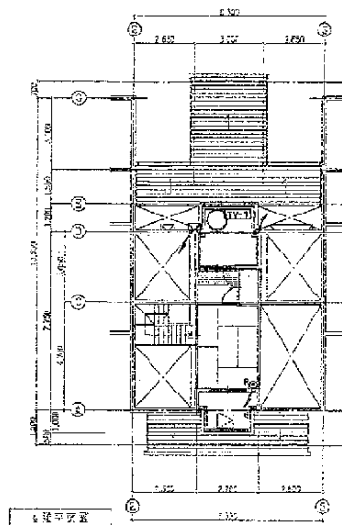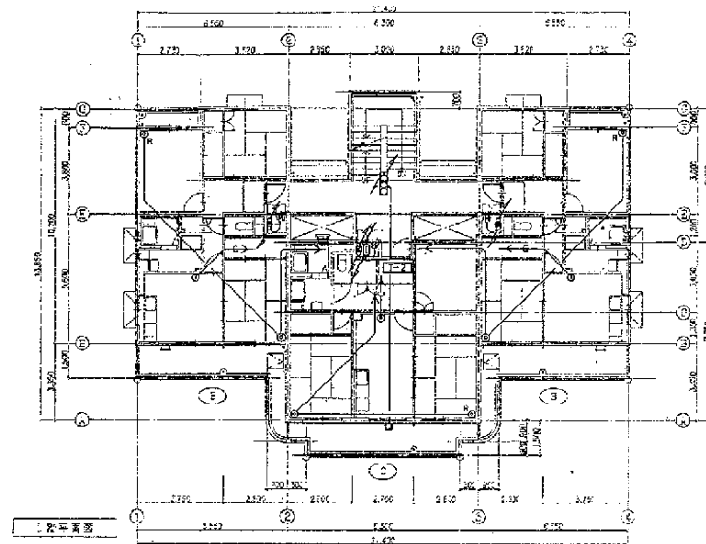


10. 4. 15


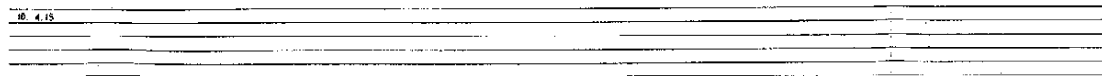


No.	河津住宅本原団地(第)第二期建設工事	工事設計図	
電気設備工事 — E 9 /	平面詳細図 (Aタイプ住戸)	S: 1:30	D: 3.10.89

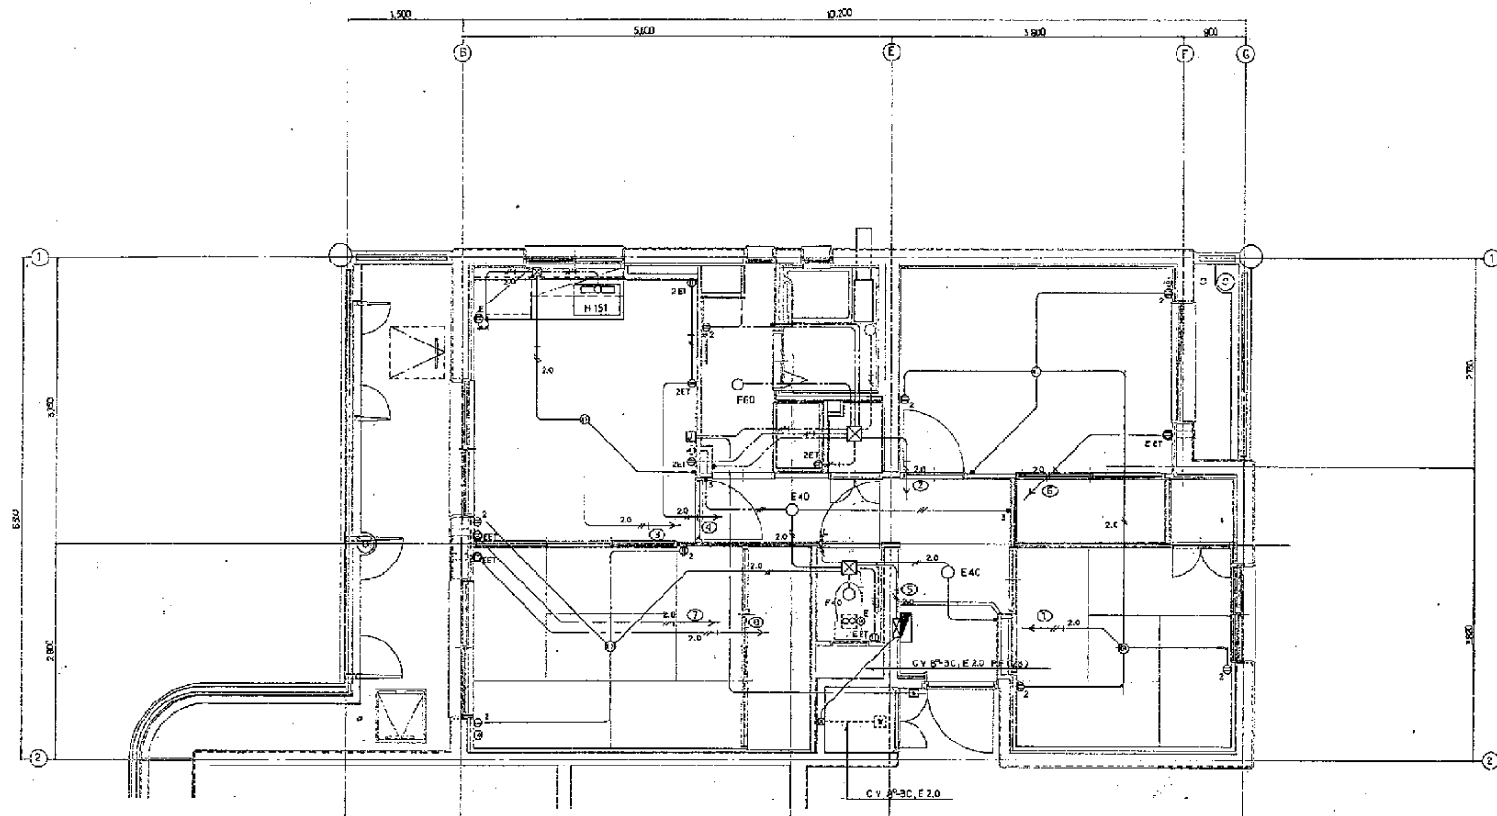

0.15


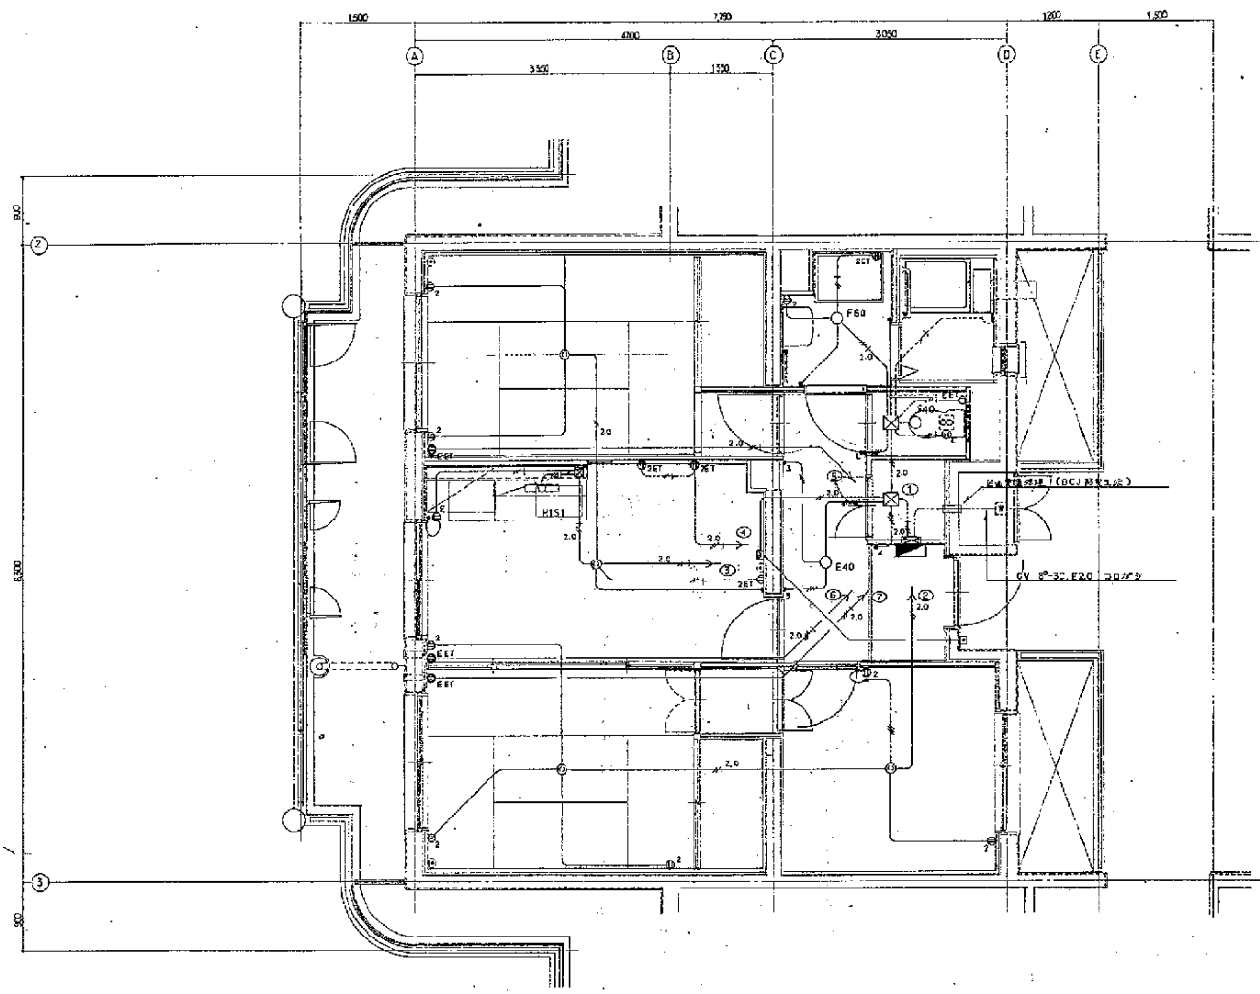

10 4 5					


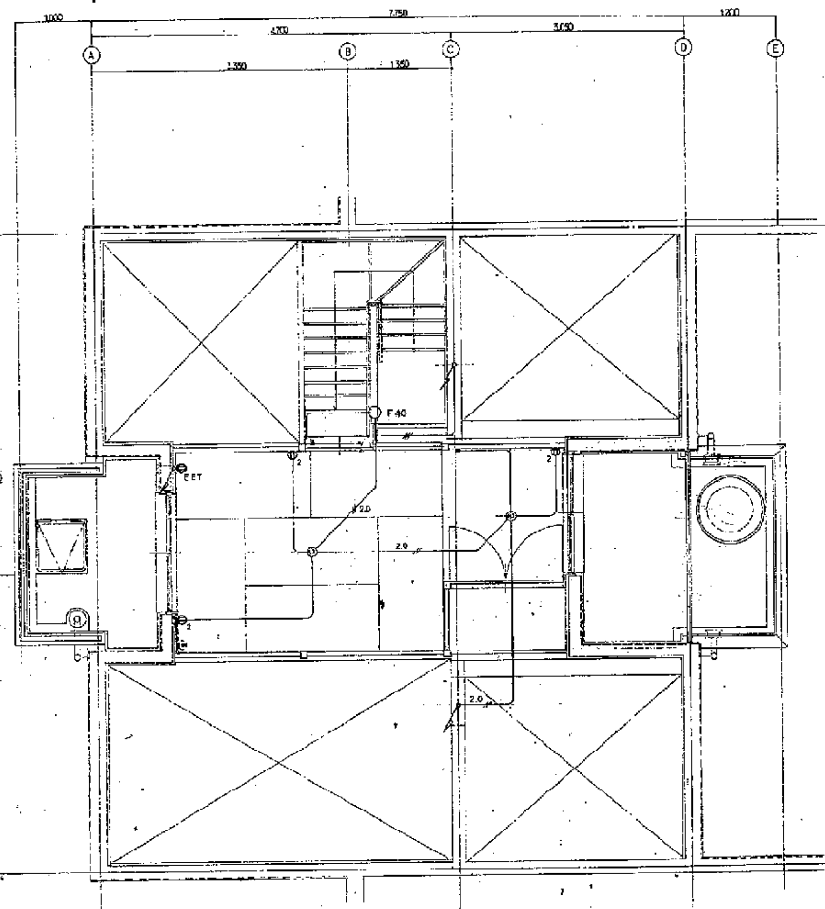
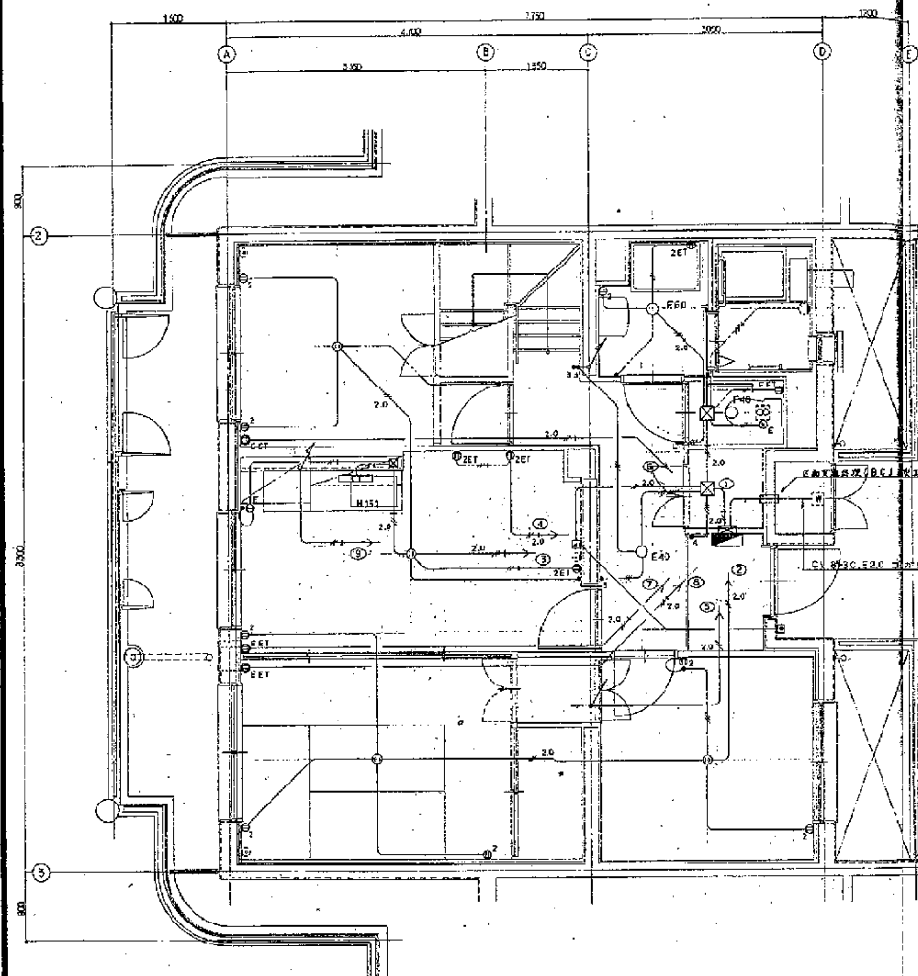


图 4-15

No.	町営住宅東部地区(B)第二階設計図	工事設計図
設計者	東部地区地区(10)2-2-2	設計者 S. H. S. S. D. 8.10.80

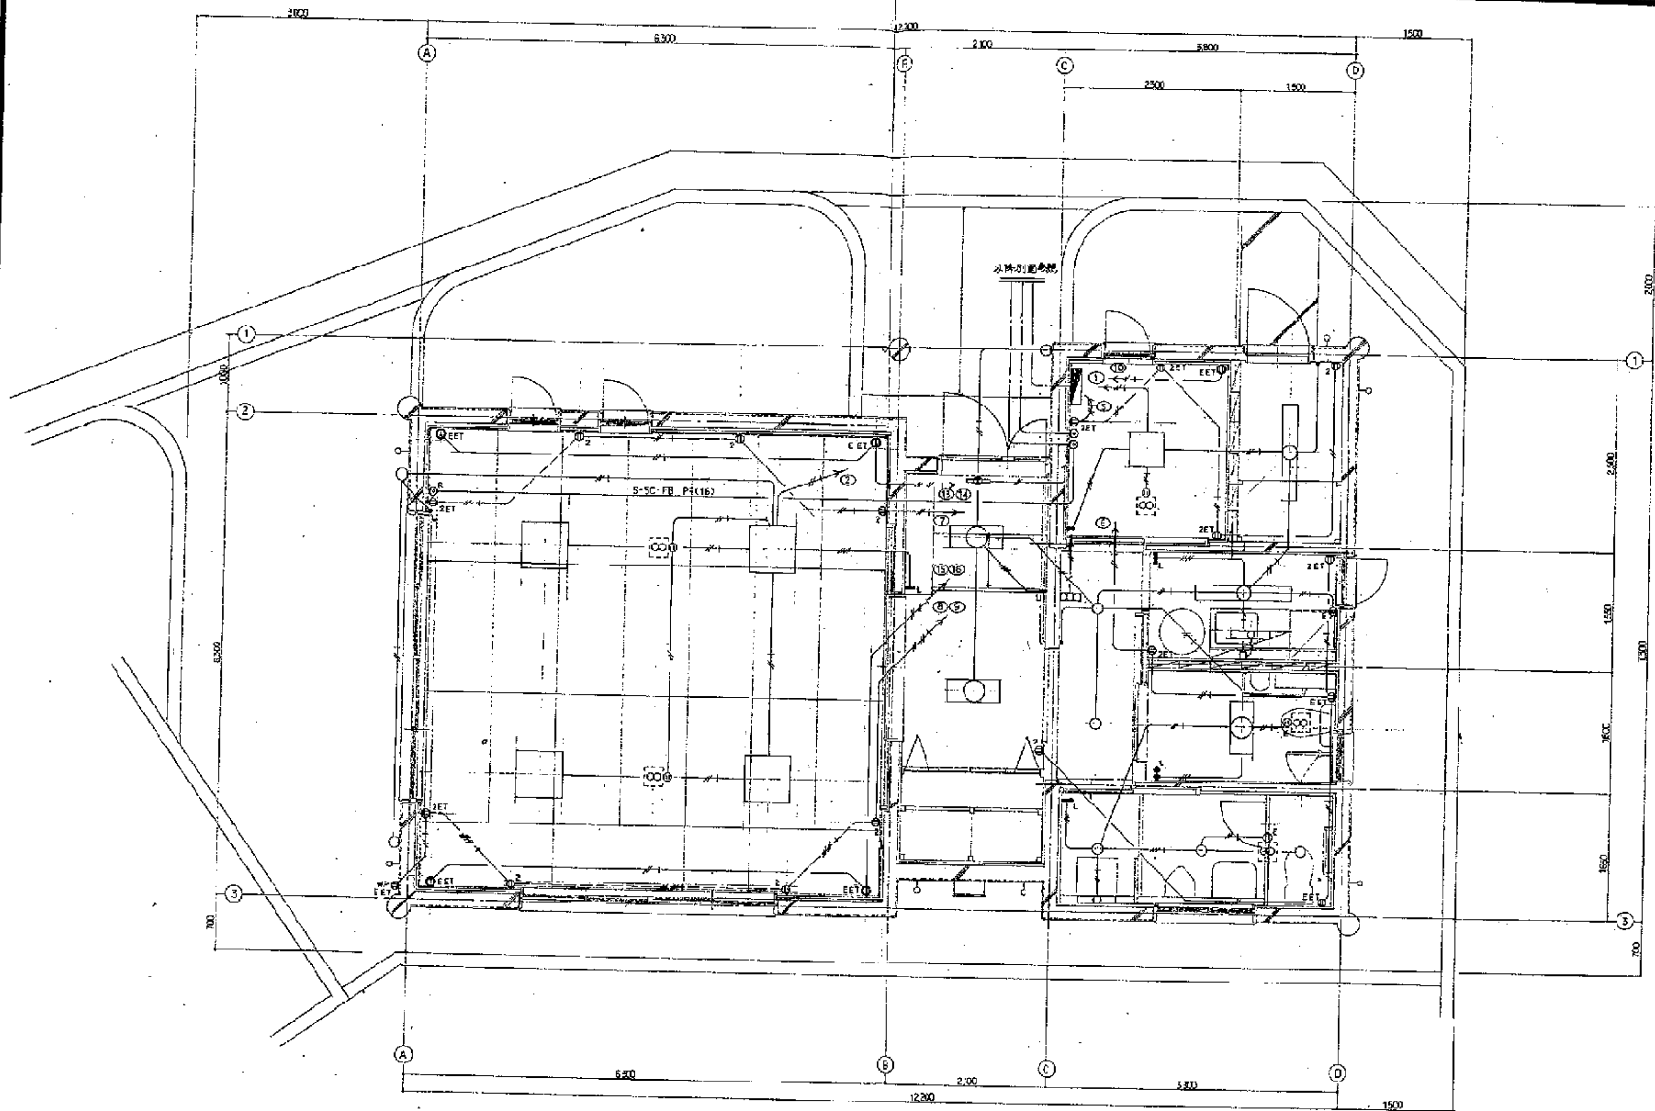


FIG. 4.15

No.

計畫住宅新建築(3)第二階段工程

(第4圖)

工業設計圖

電氣工程

平面詳圖

S: 1756



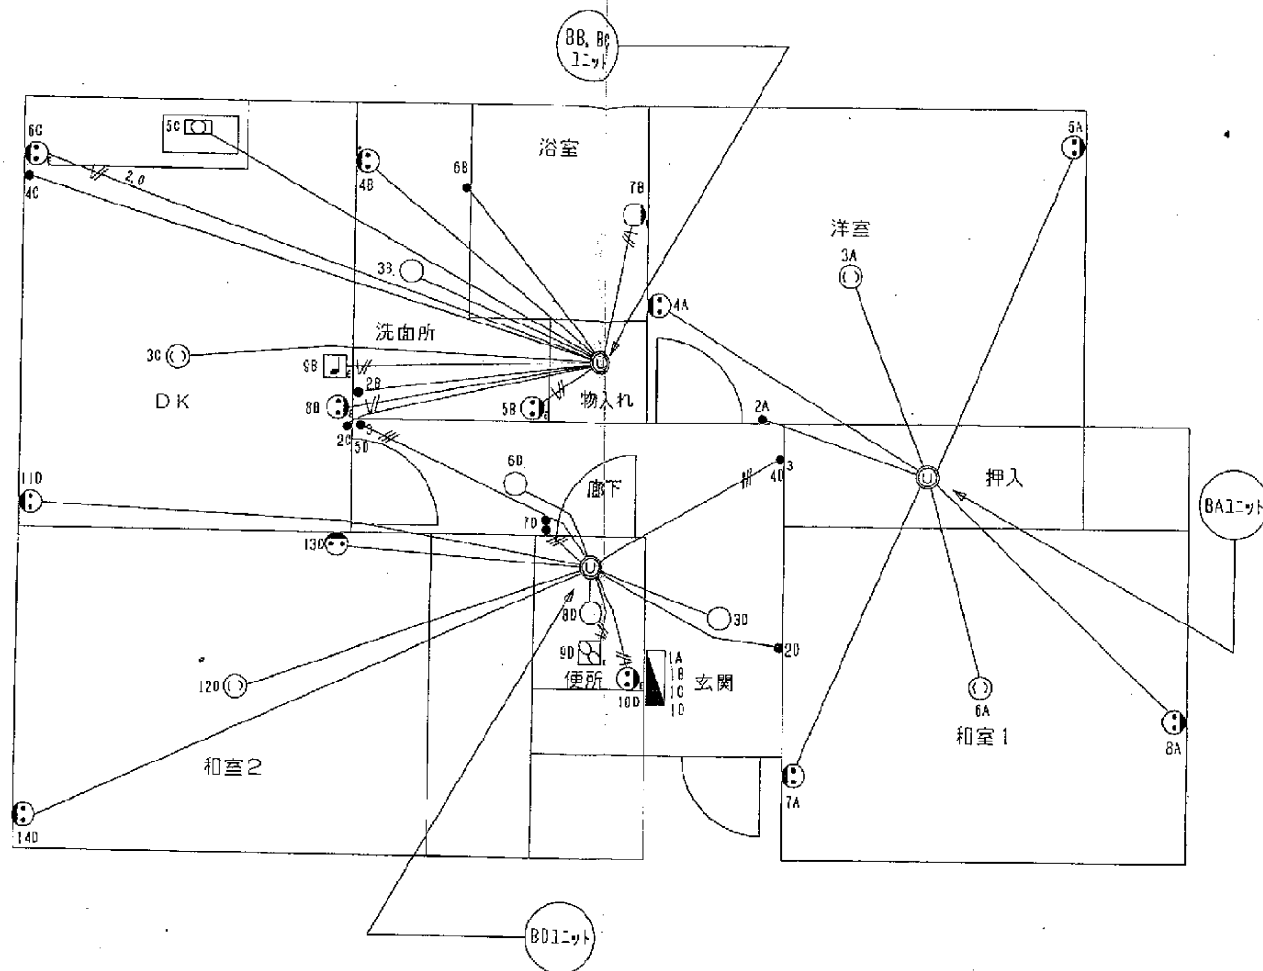


図 4.5

No.	町営住宅新築(旧)第二分譲工事	工事設計図
電気設備工事	—E10-1/—	配線図 (Dタイプ住戸)
		S : D :

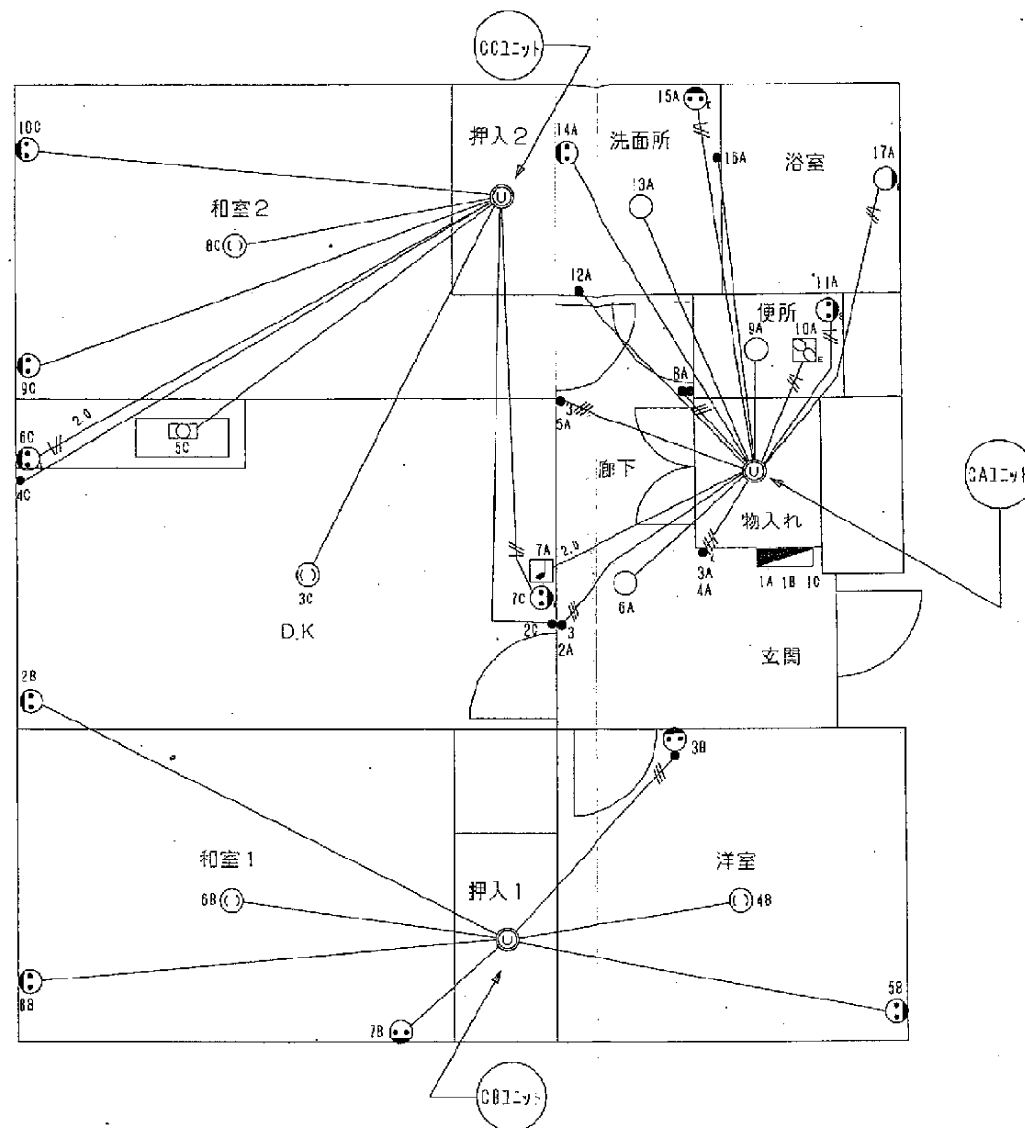

10.415

No.

町家住宅(並行B)第二期改修工事

工事設計図



電気設備工事


E11-1/

配線図 (Cタイプ住戸)

5:

10:

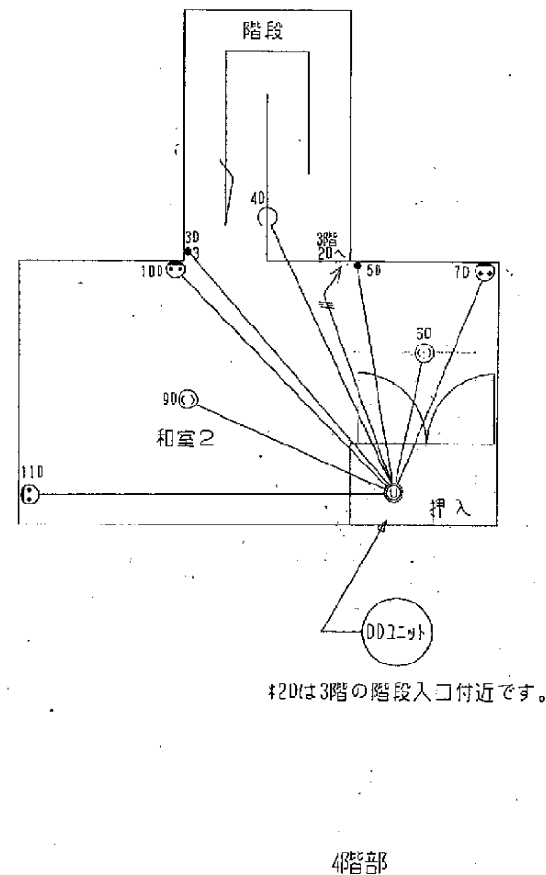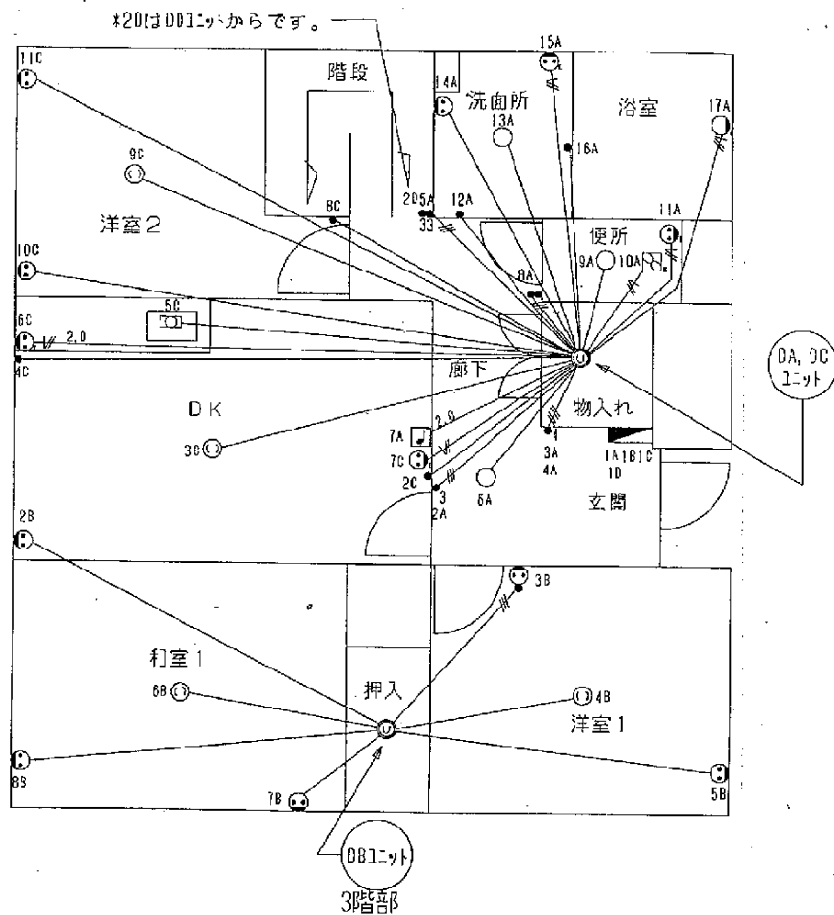





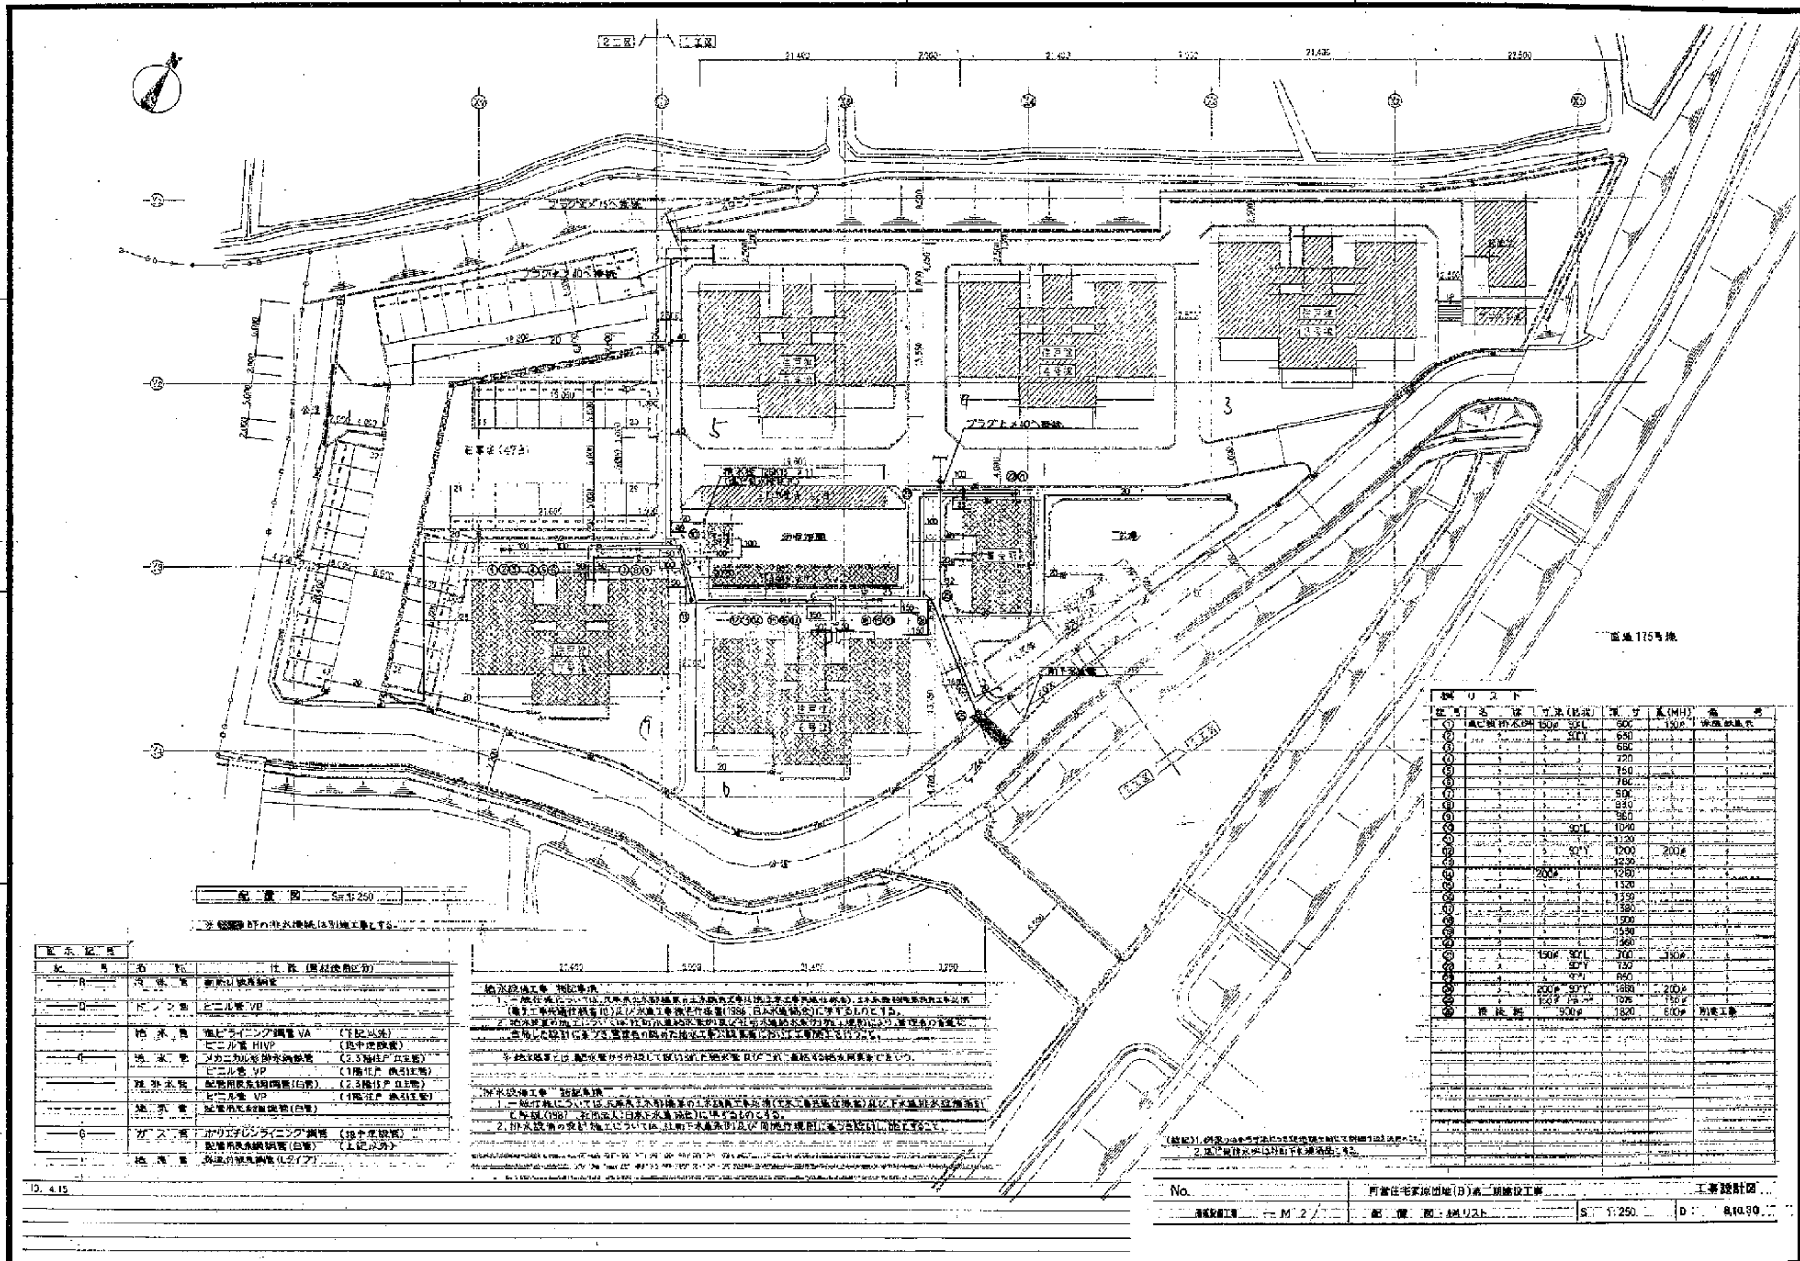



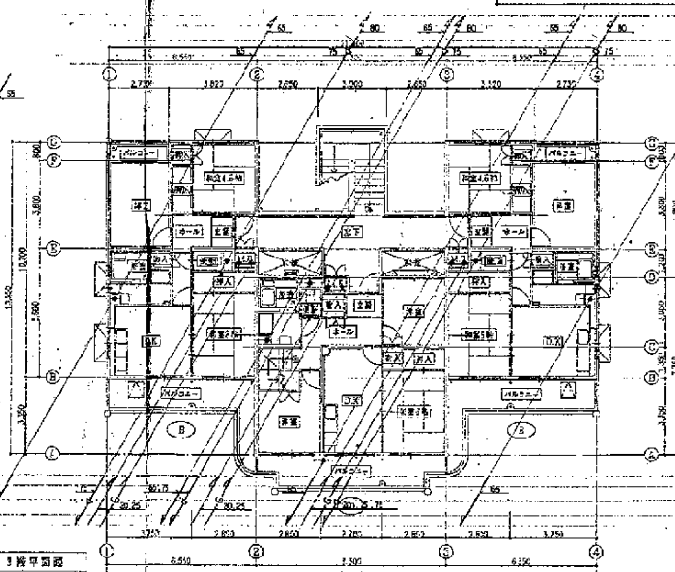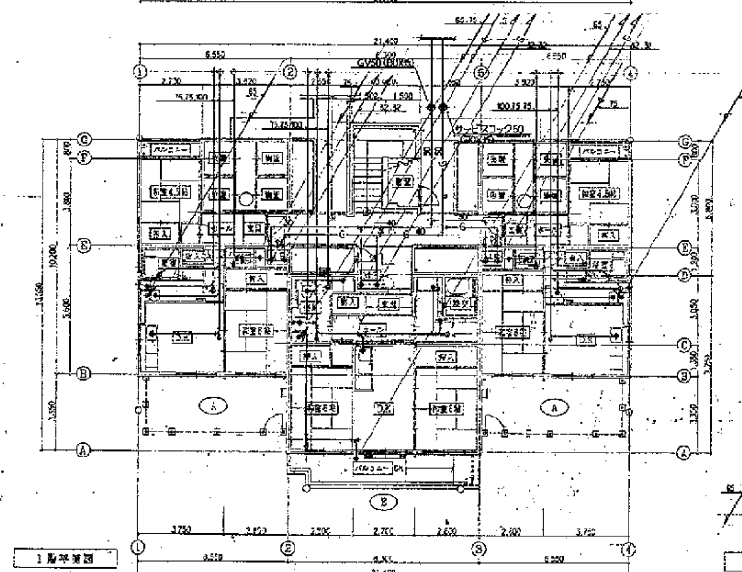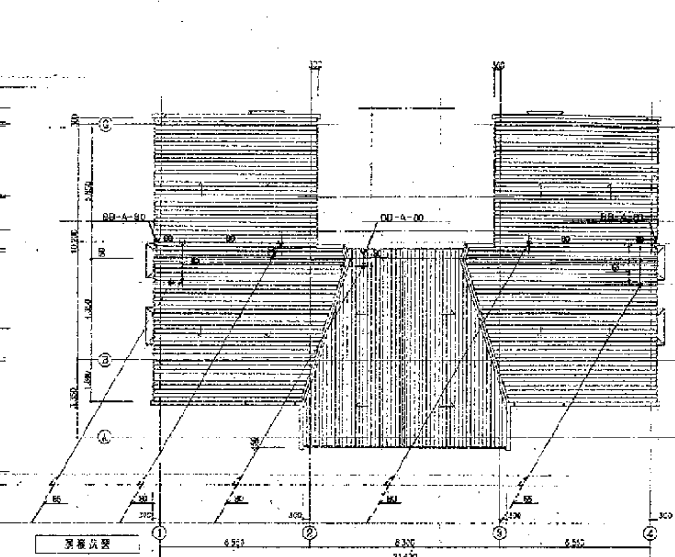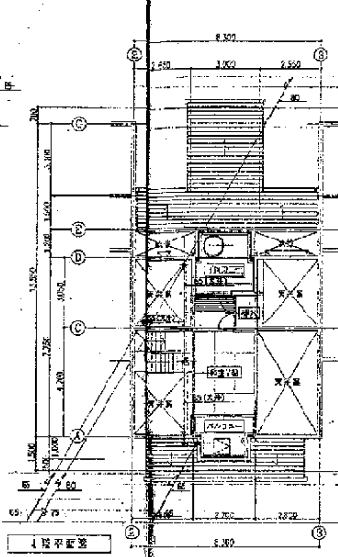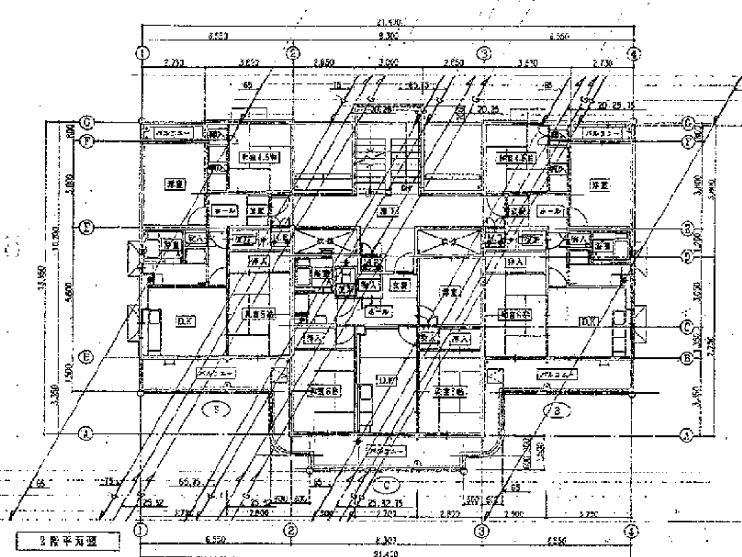


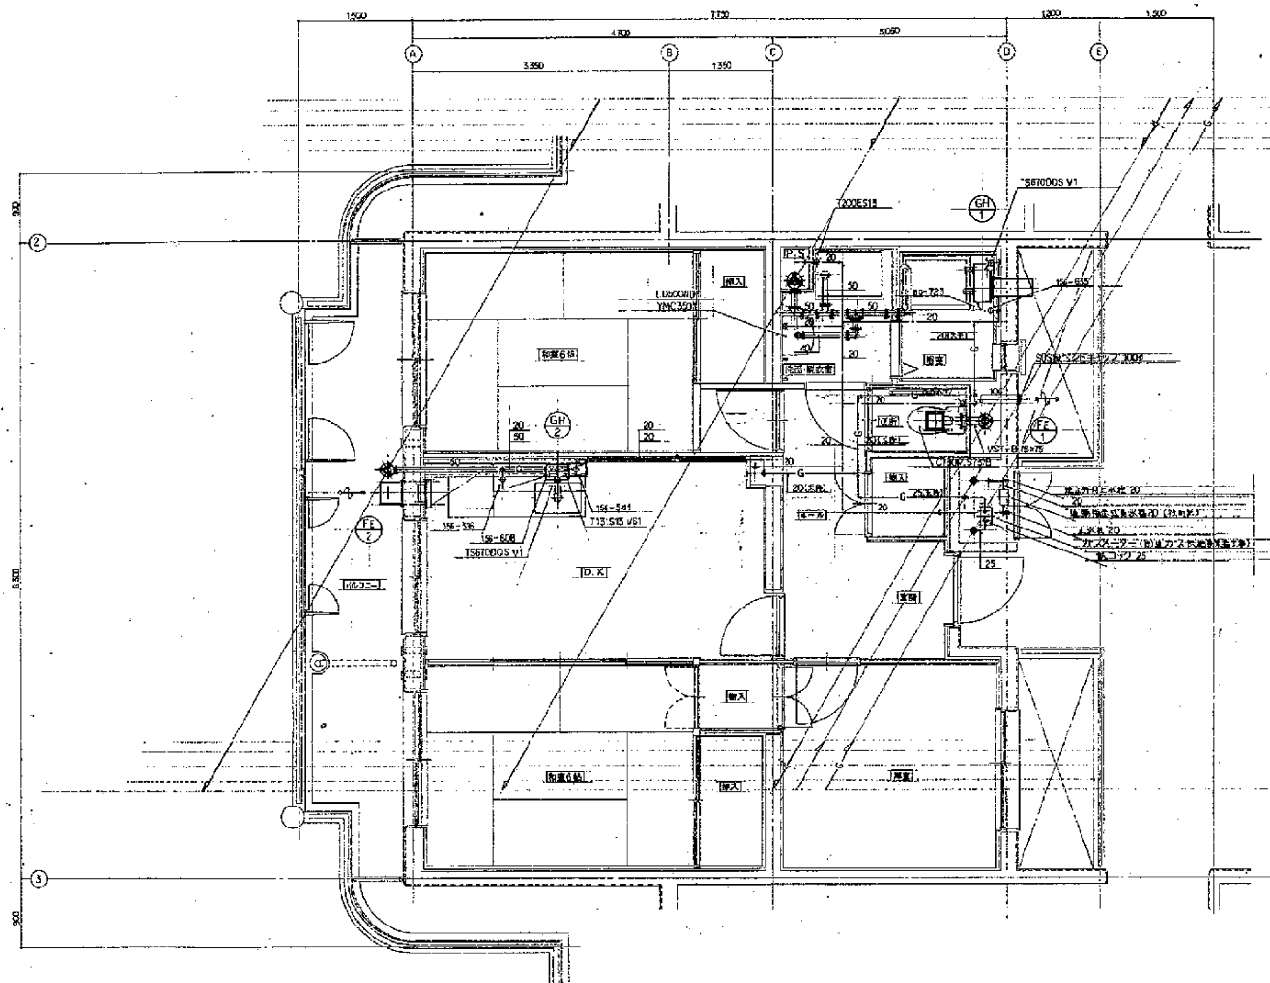


(注) 1. 69タイプ住宅(2.5F)建設準則1-31に準拠。

平面図縮尺 1/200

16. 4. 15


No.	町営住宅建設地区(5)第二期建設工事	工事設計図
基礎図	平面図	縮尺 1:200

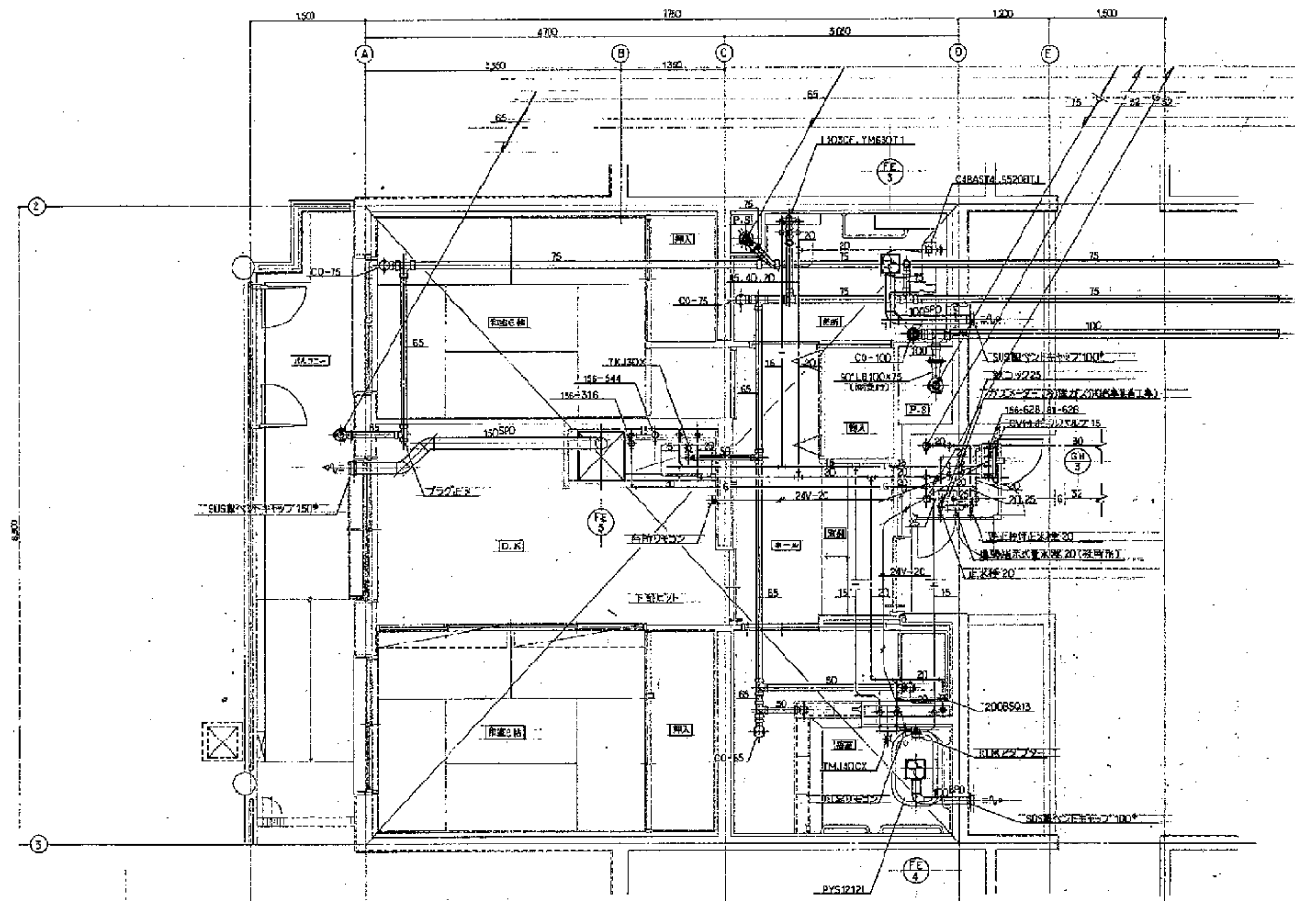






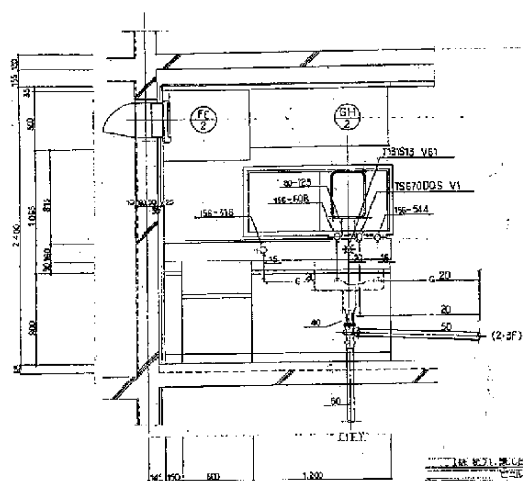


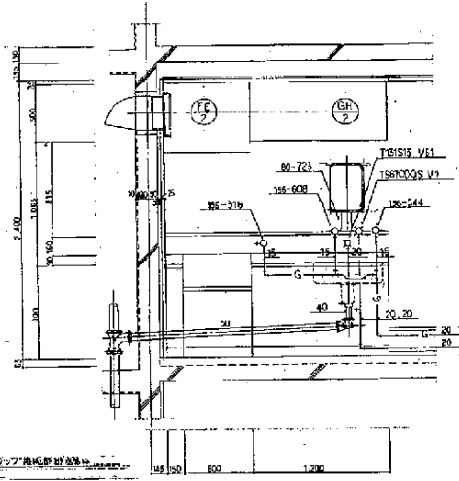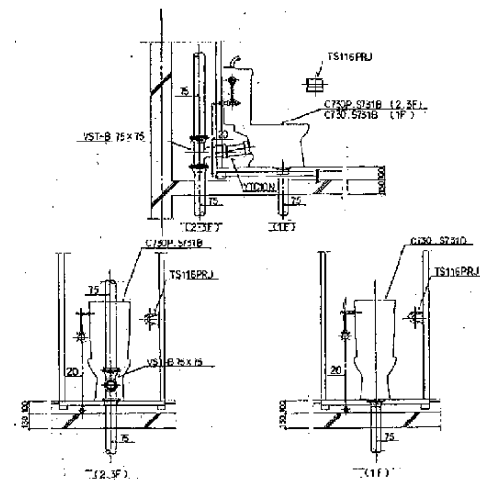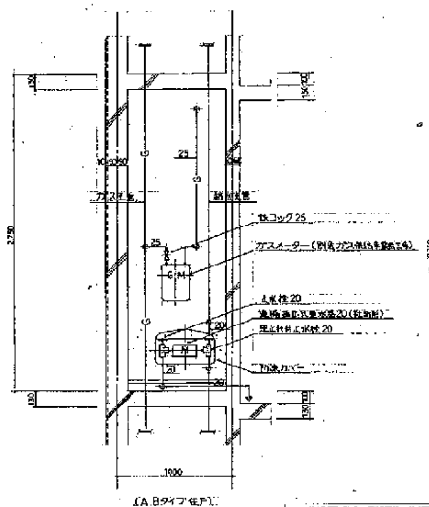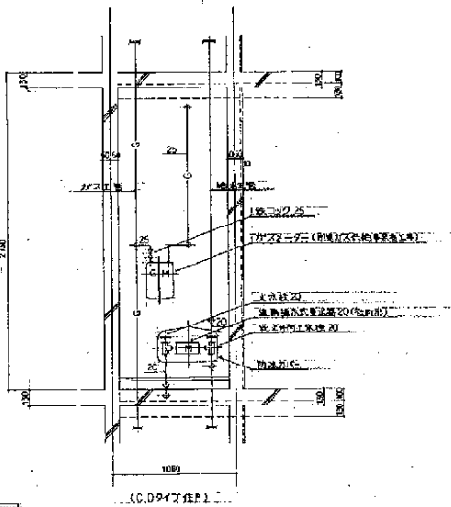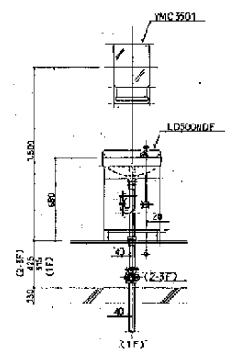

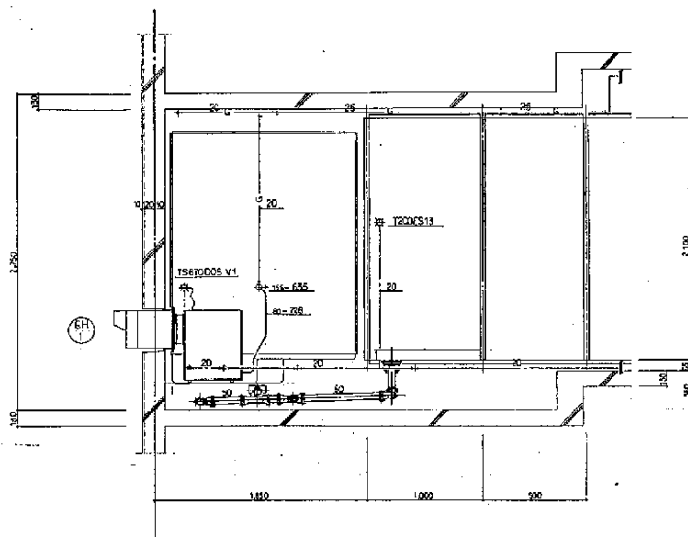

(2F Bタイプ)


2F Bタイプ 新設設備図 112.0

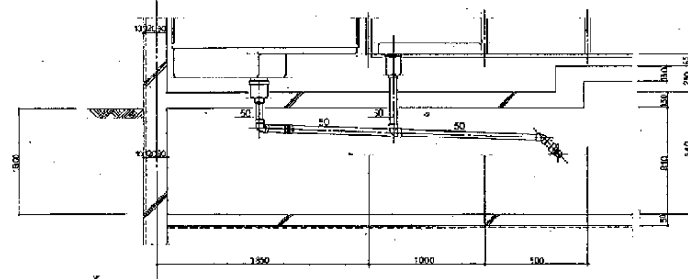

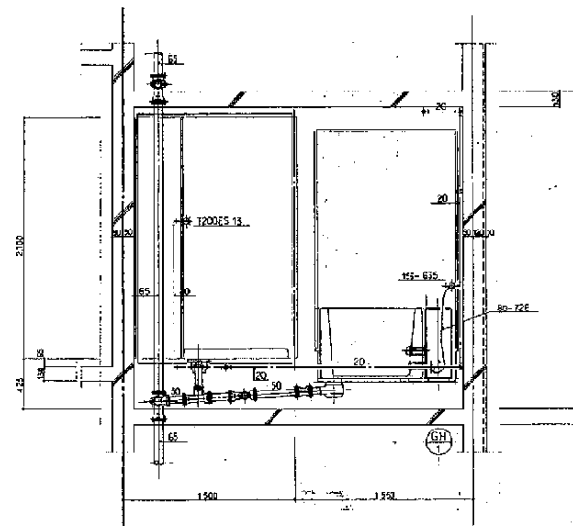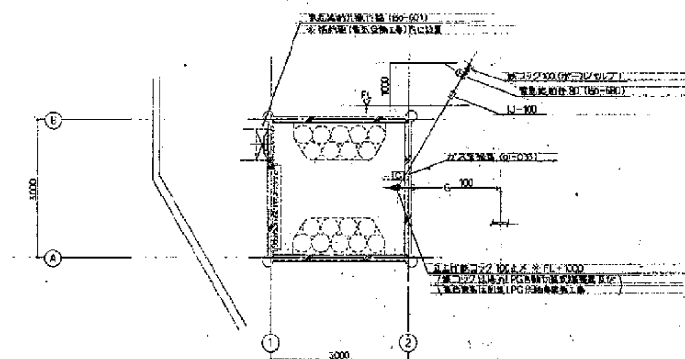

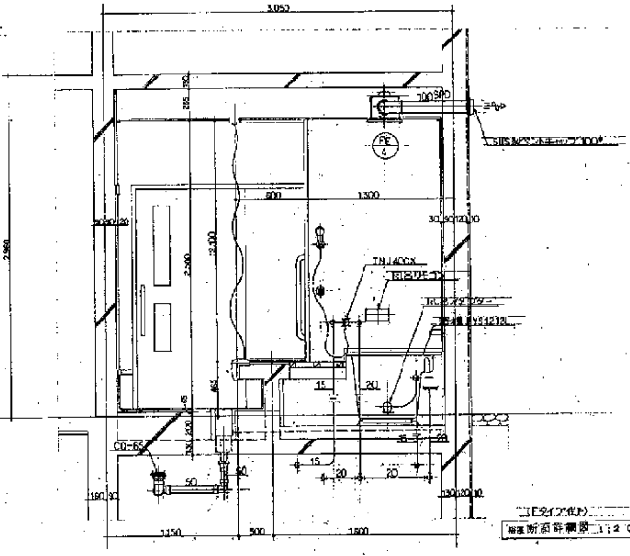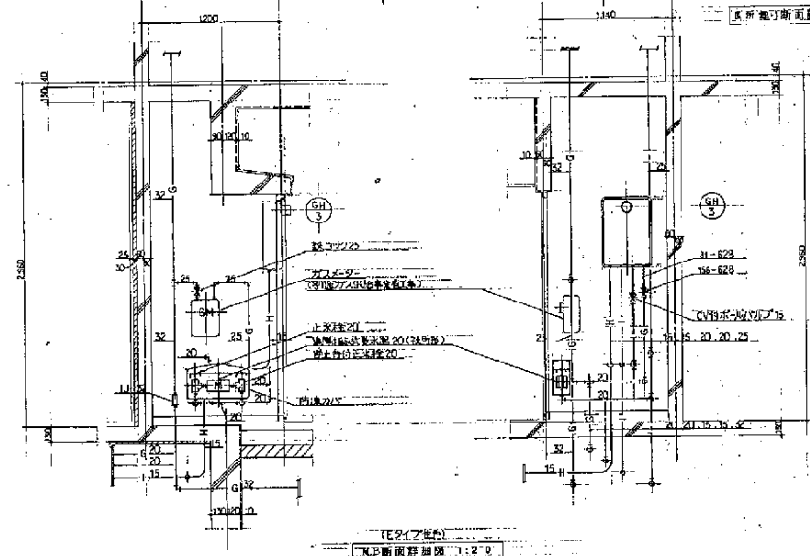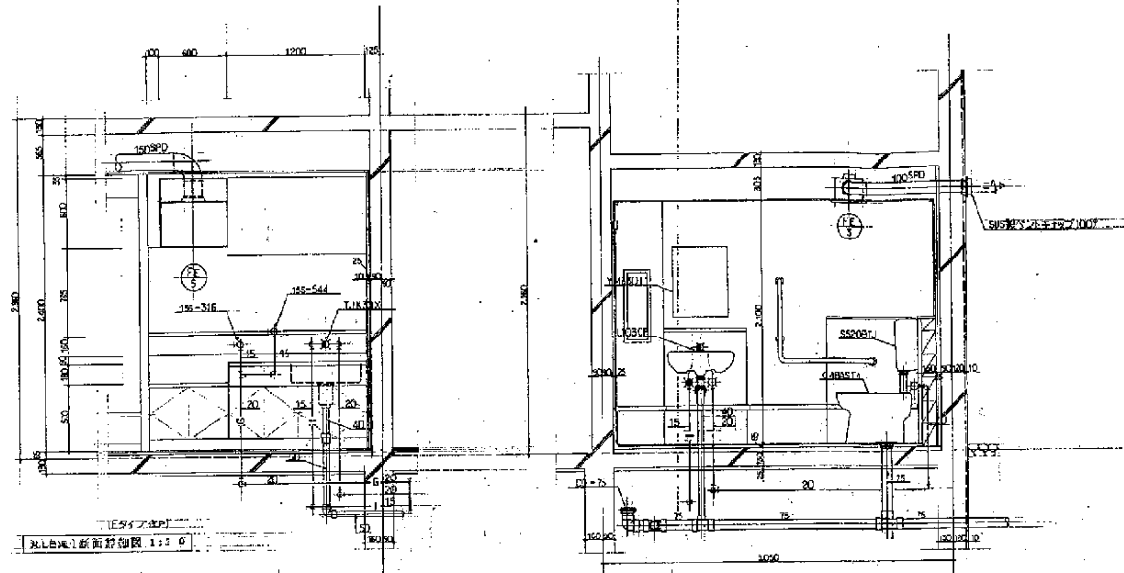

